


Měřítko: 1:1000


**Správa a údržba silnic Jihočeského kraje, p.o.**  
závod ČESKÉ BUDĚJOVICE  
Nemanická 10, 370 10 Č. Budějovice  
IČO: 709 71 641

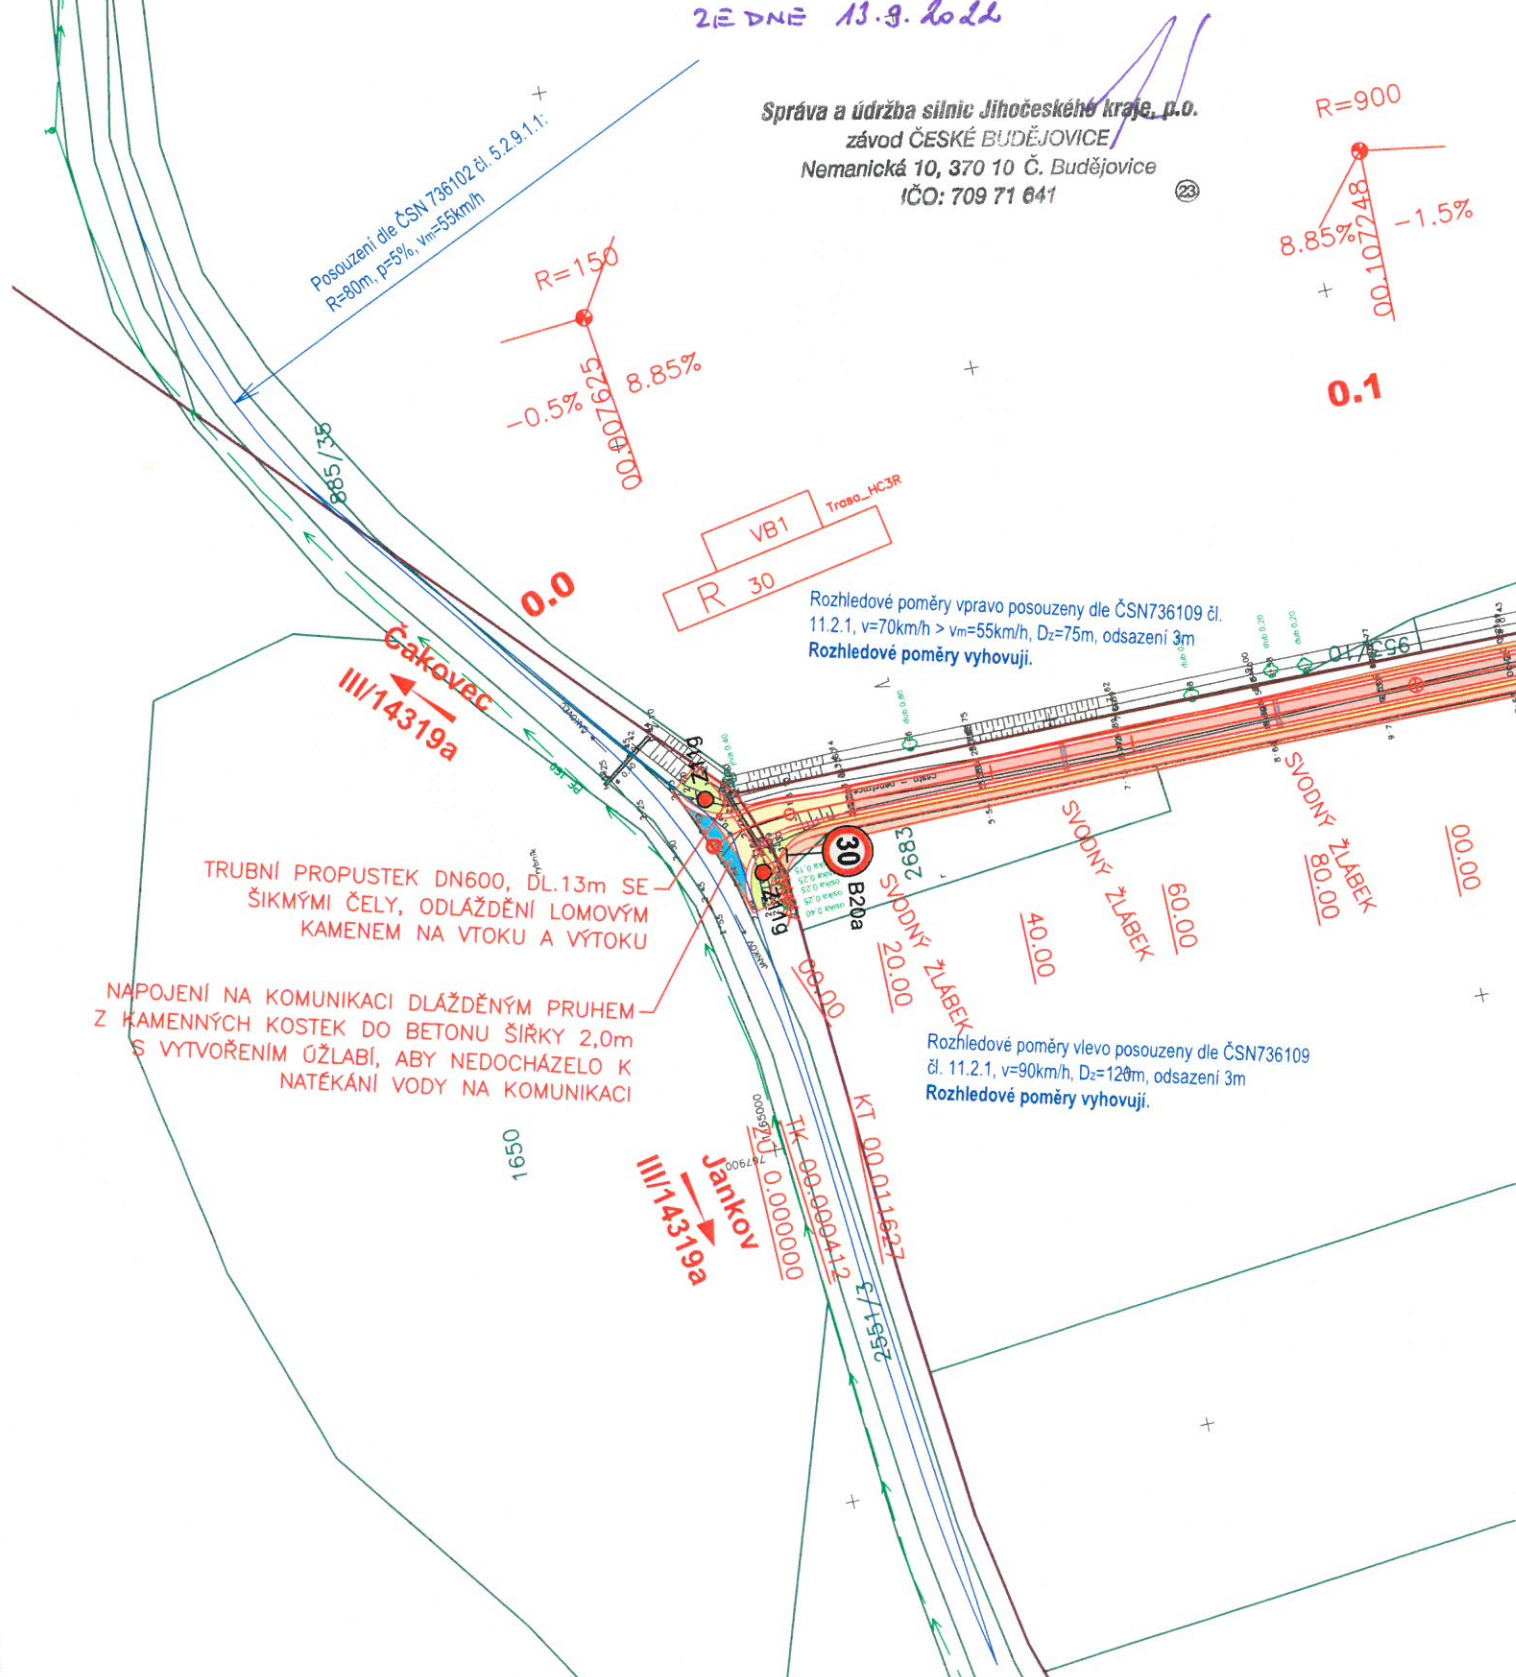

## 2814

SOUMĚSTNĚ ZAPOČÍNEJ  
 VYADŘENÍ S.B. 243 JČK/19063/2022/14324, 14319a  
 ZE DNE 13.9.2022

**Správa a údržba silnic Jihočeského kraje, p. o.**  
závod ČESKÉ BUDĚJOVICE  
Nemanická 10, 370 10 Č. Budějovice  
IČO: 709 71 641

Rozhledové poměry posouzeny dle ČSN 736109 čl. 11.2.1,  
v=90km/h, D<sub>z</sub>=120m, odsazení 3m  
Rozhledové poměry vyhovují.

NAPOJENÍ NA KOMUNIKACI DLÁŽDĚNÝM  
PRUHEM Z KAMENNÝCH KOSTEK DO  
BEZONU ŠÍŘKY 2,0m

NADOJENÍ PŘÍKOPU + DO MELIORACE

-REKONSTRUKCE MELIORAČNÍHO HLAV  
POD POLNÍ CESTOU DL.12,0m, DN4  
NOVÝCH ŠACHET

Jankov  
III/14324

~~IK 00.000767~~  
~~ZU 0.000000~~

20:070584

PT 00.030584

+ 768900		Trans
A 0	VB1	
R 30	L 0.77	
A 24.49	L 20	