


Přehledka kladu listů formátu A3
Polohopisné zaměření zájmového území
k.ú. Kněžská

KoPÚ Šachotín
Kraj: Vysočina
Okres: Havlíčkův Brod


Obec: Šlapanov
Kat. území: Šachotín (762814)
celkově náčrtů: 52
měřítko přehledky 1:10000


k.ú. Šlapanov

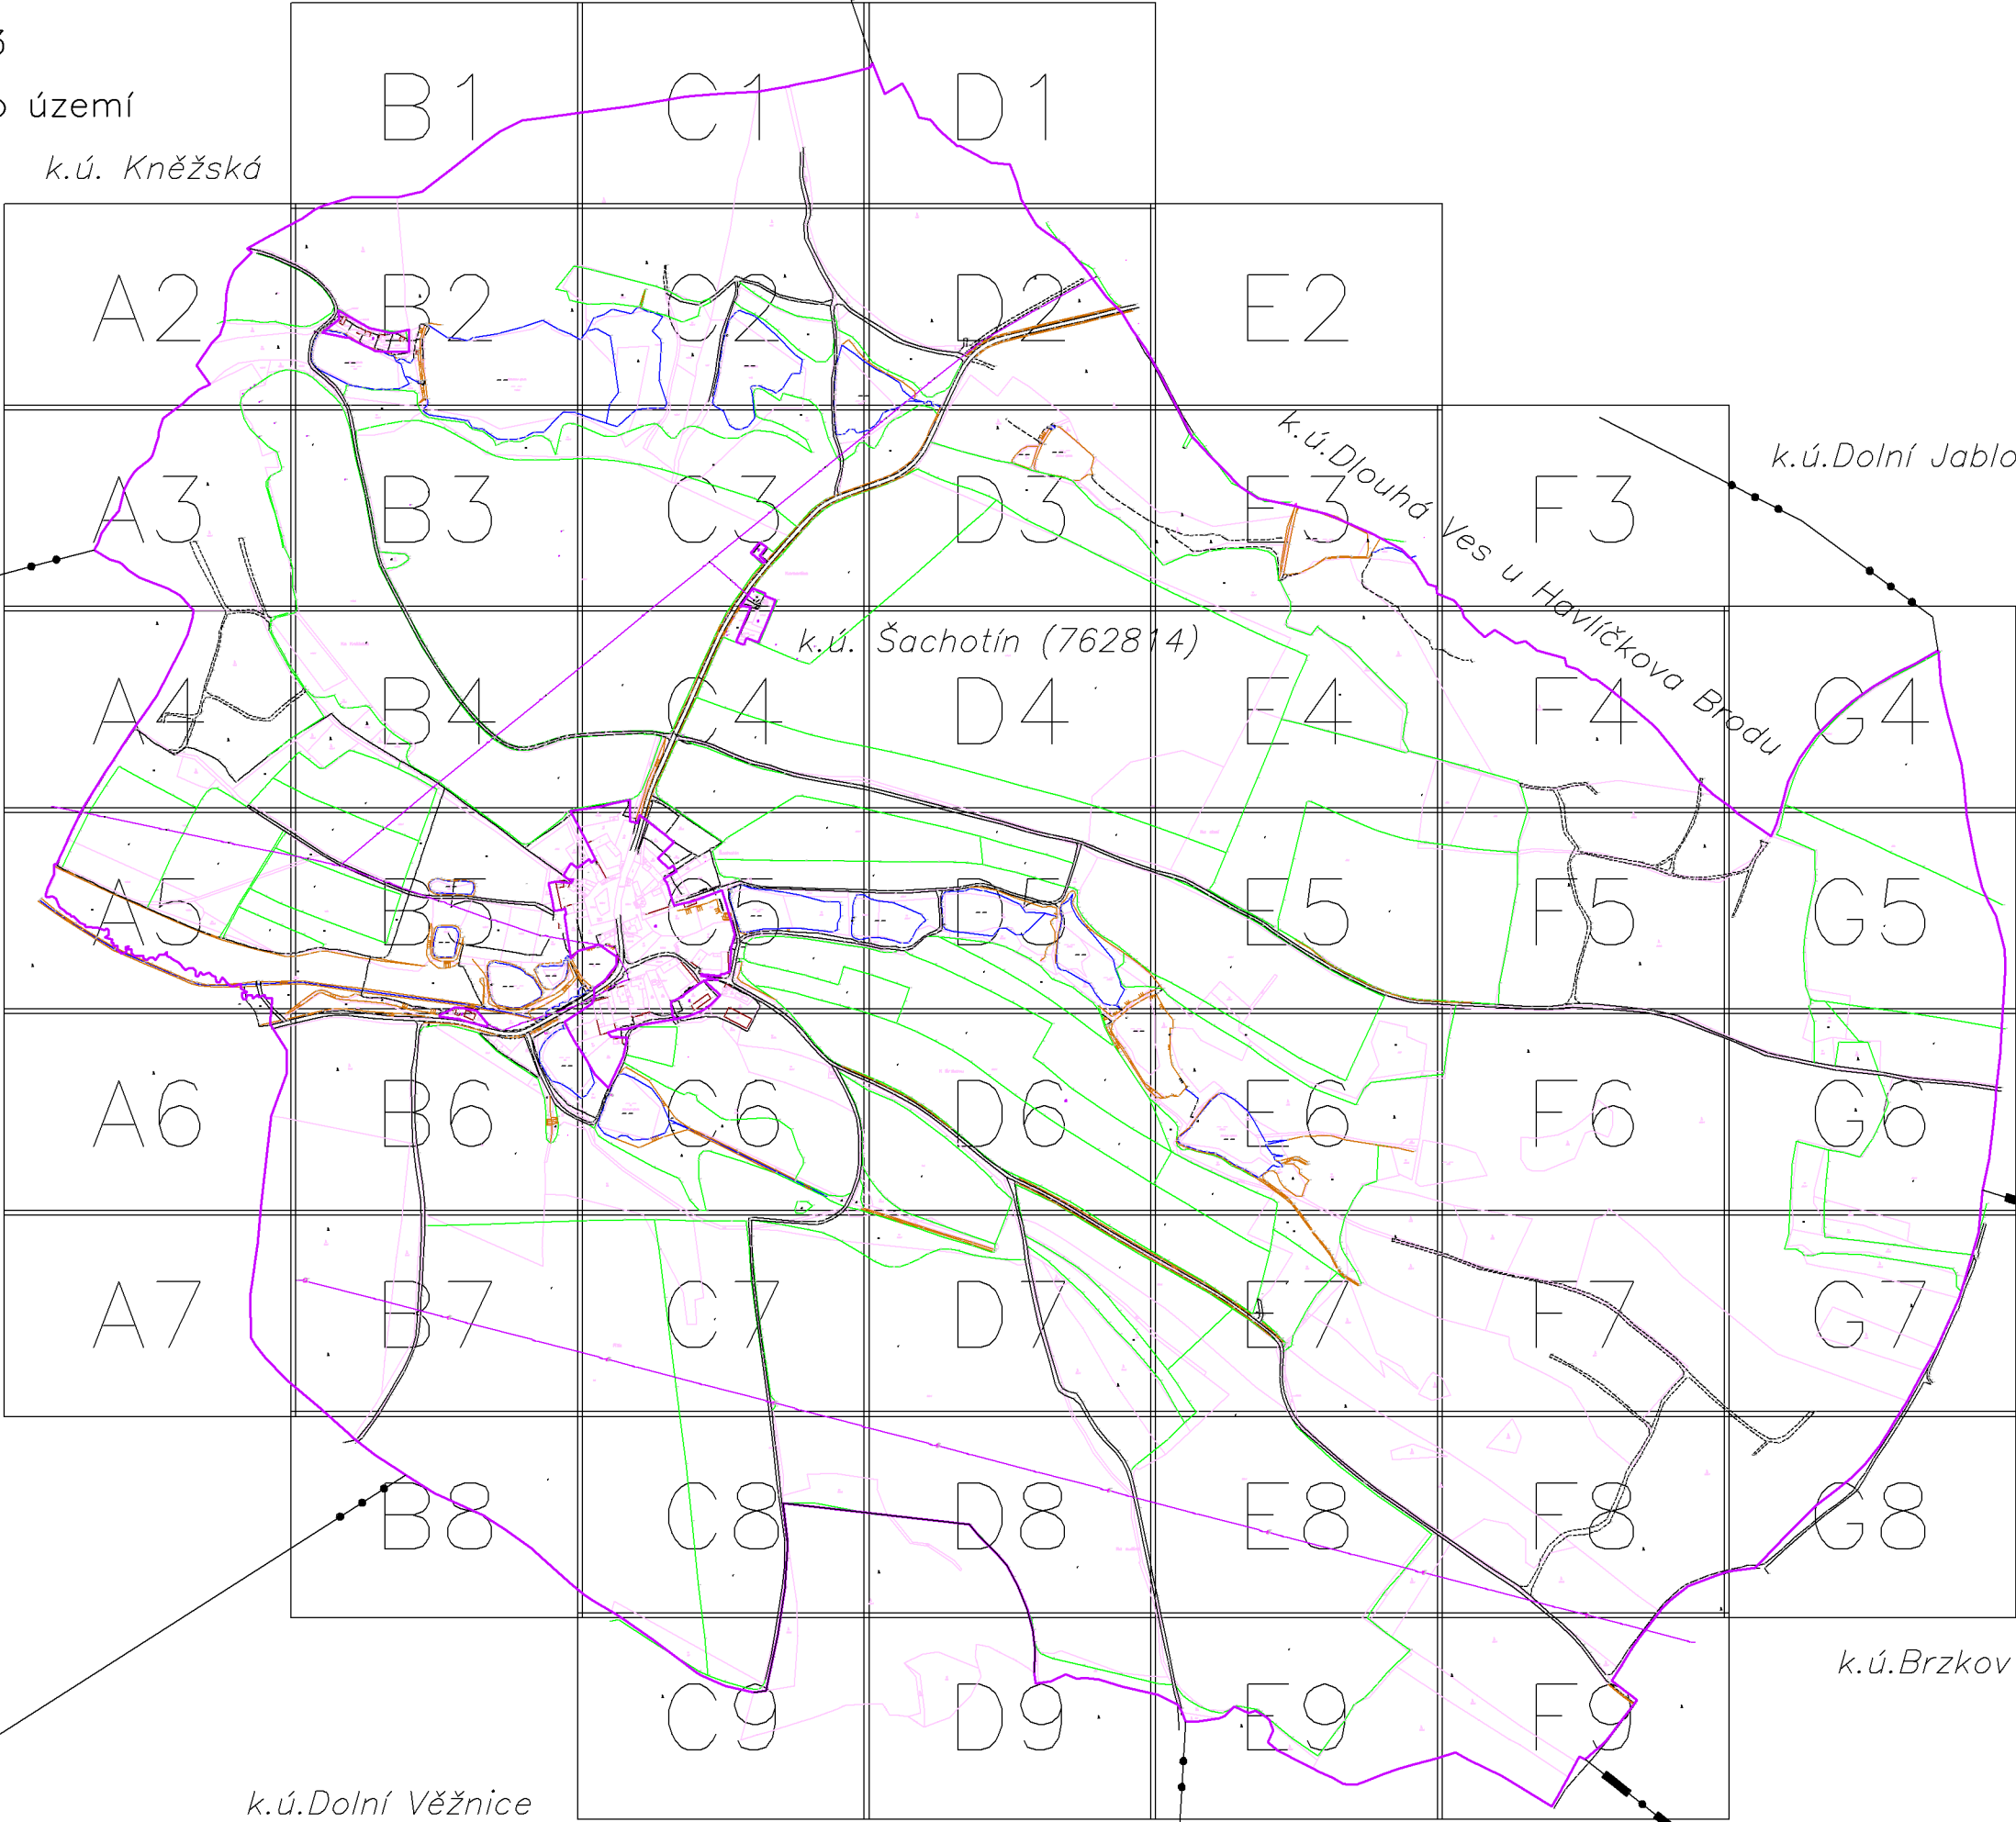



k.ú. Dolní Věžnice


k.ú. Horní Věžnice

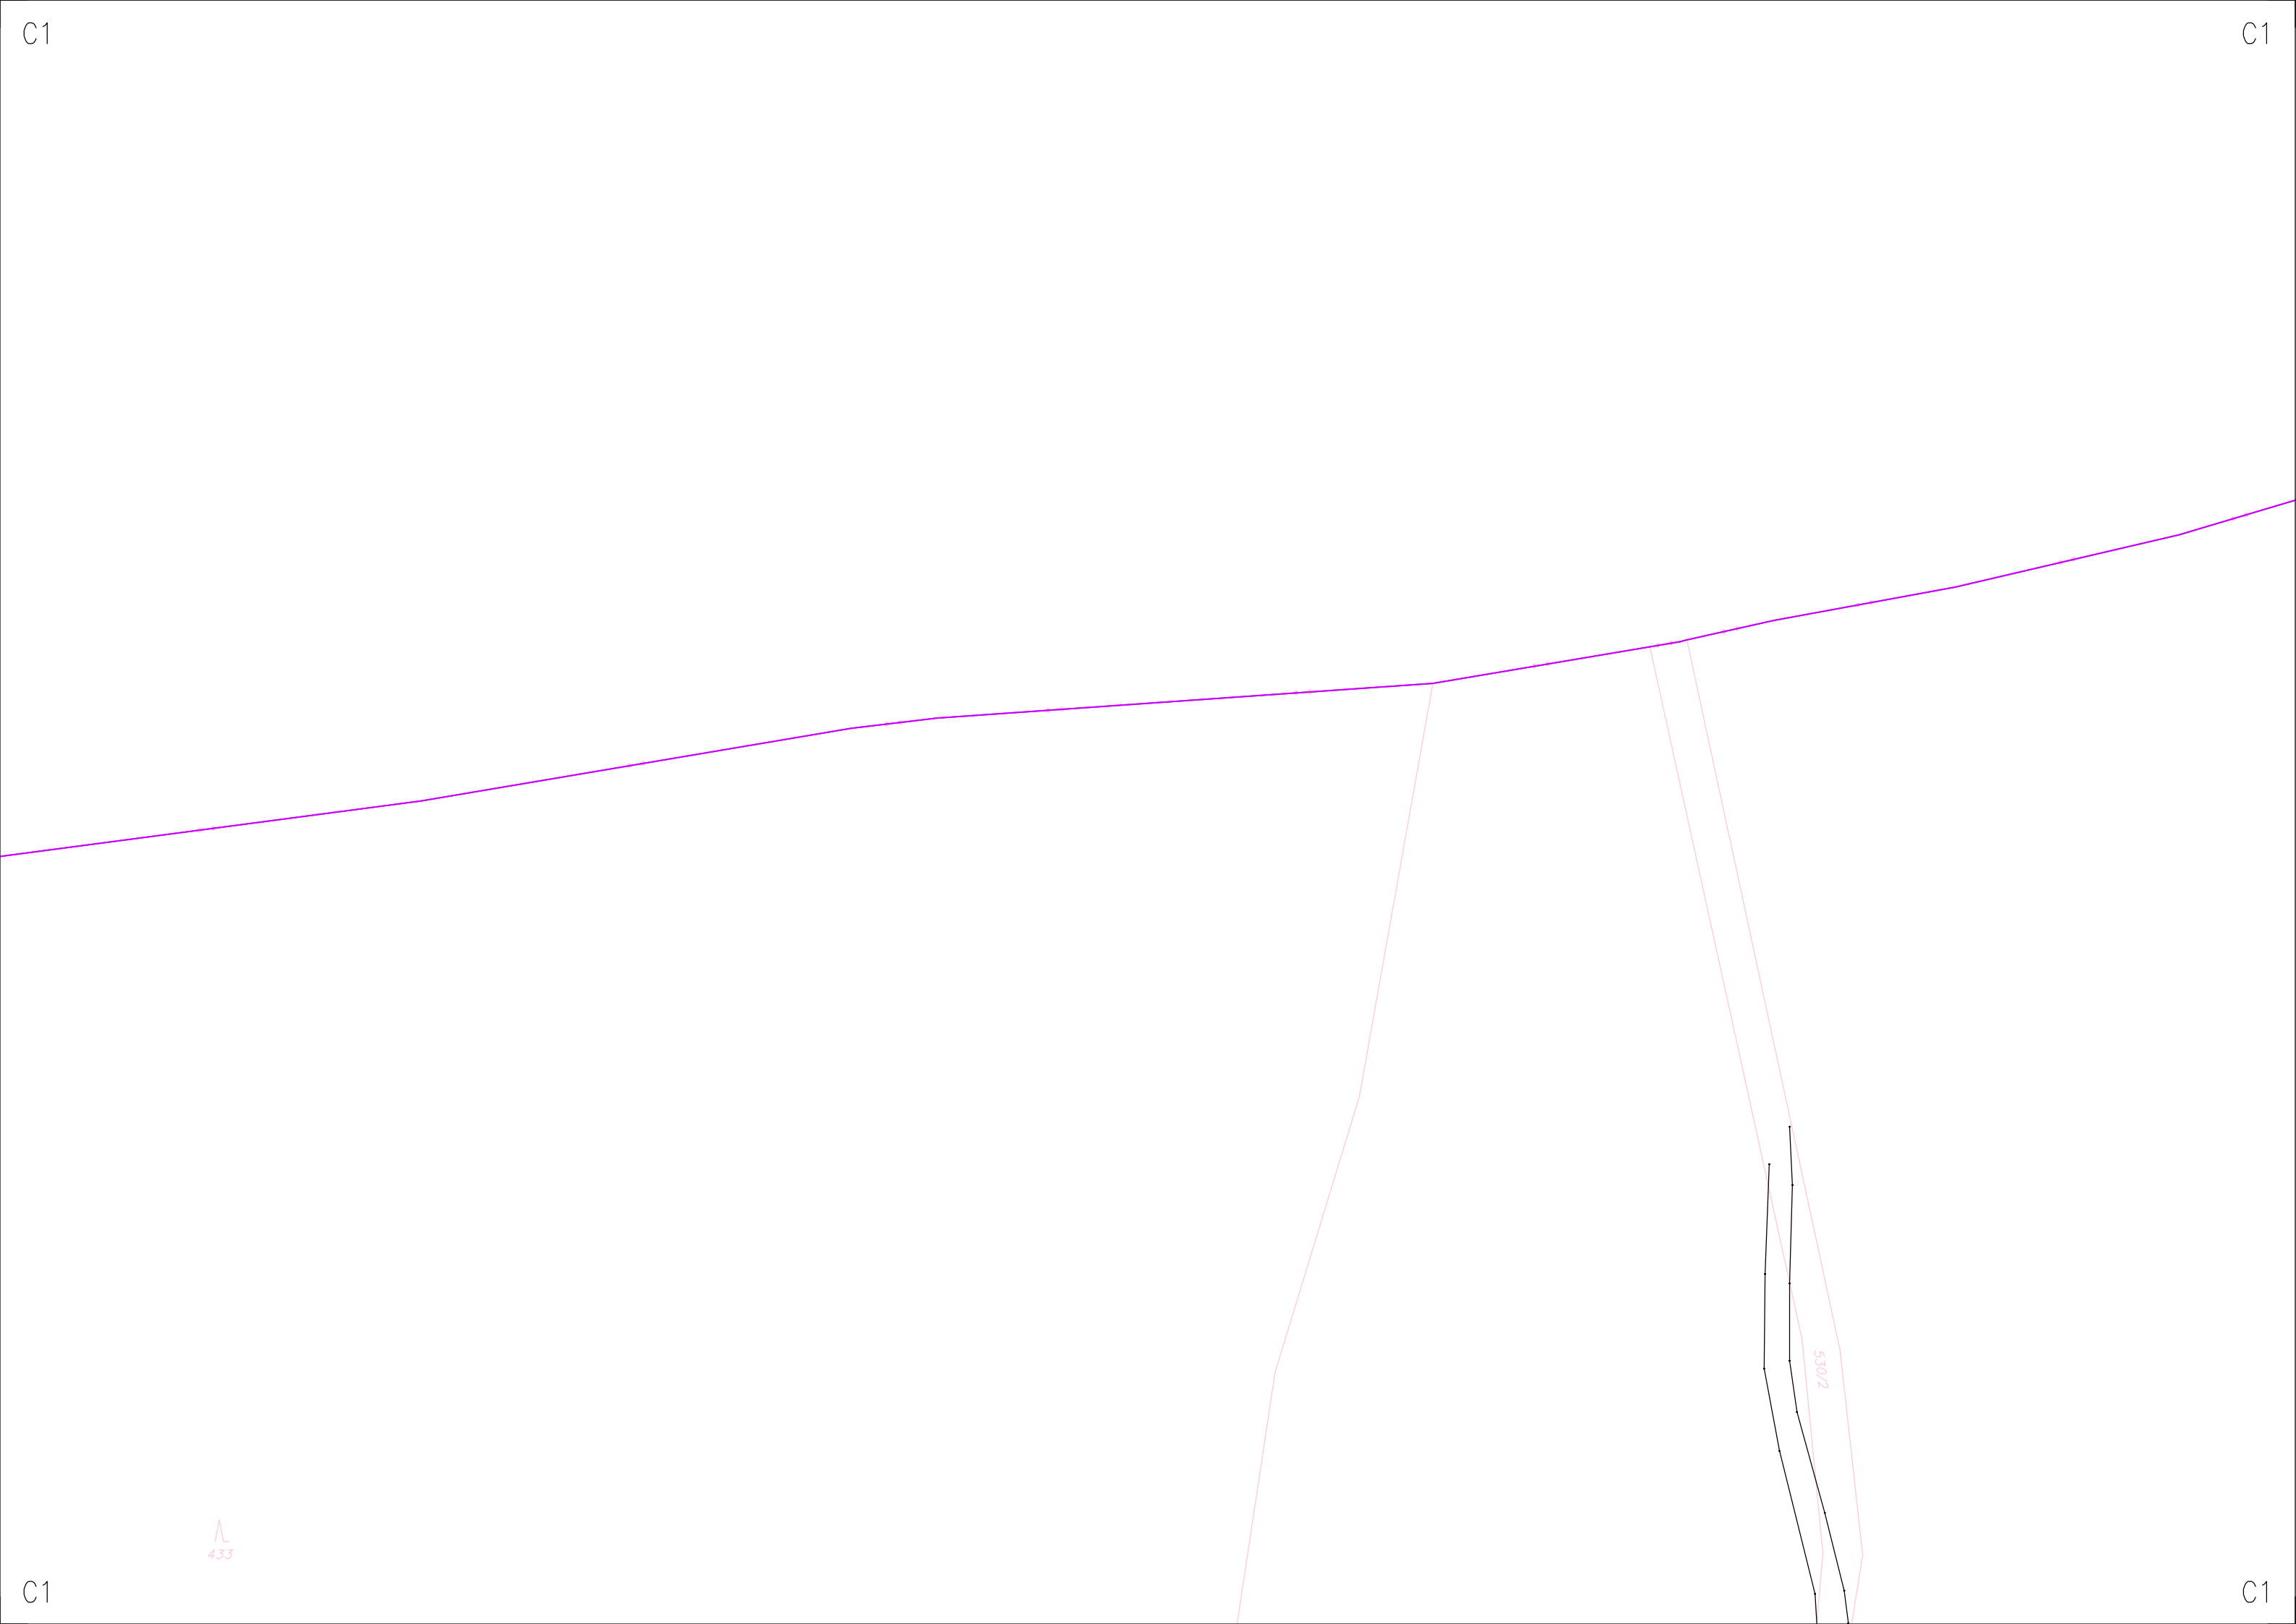

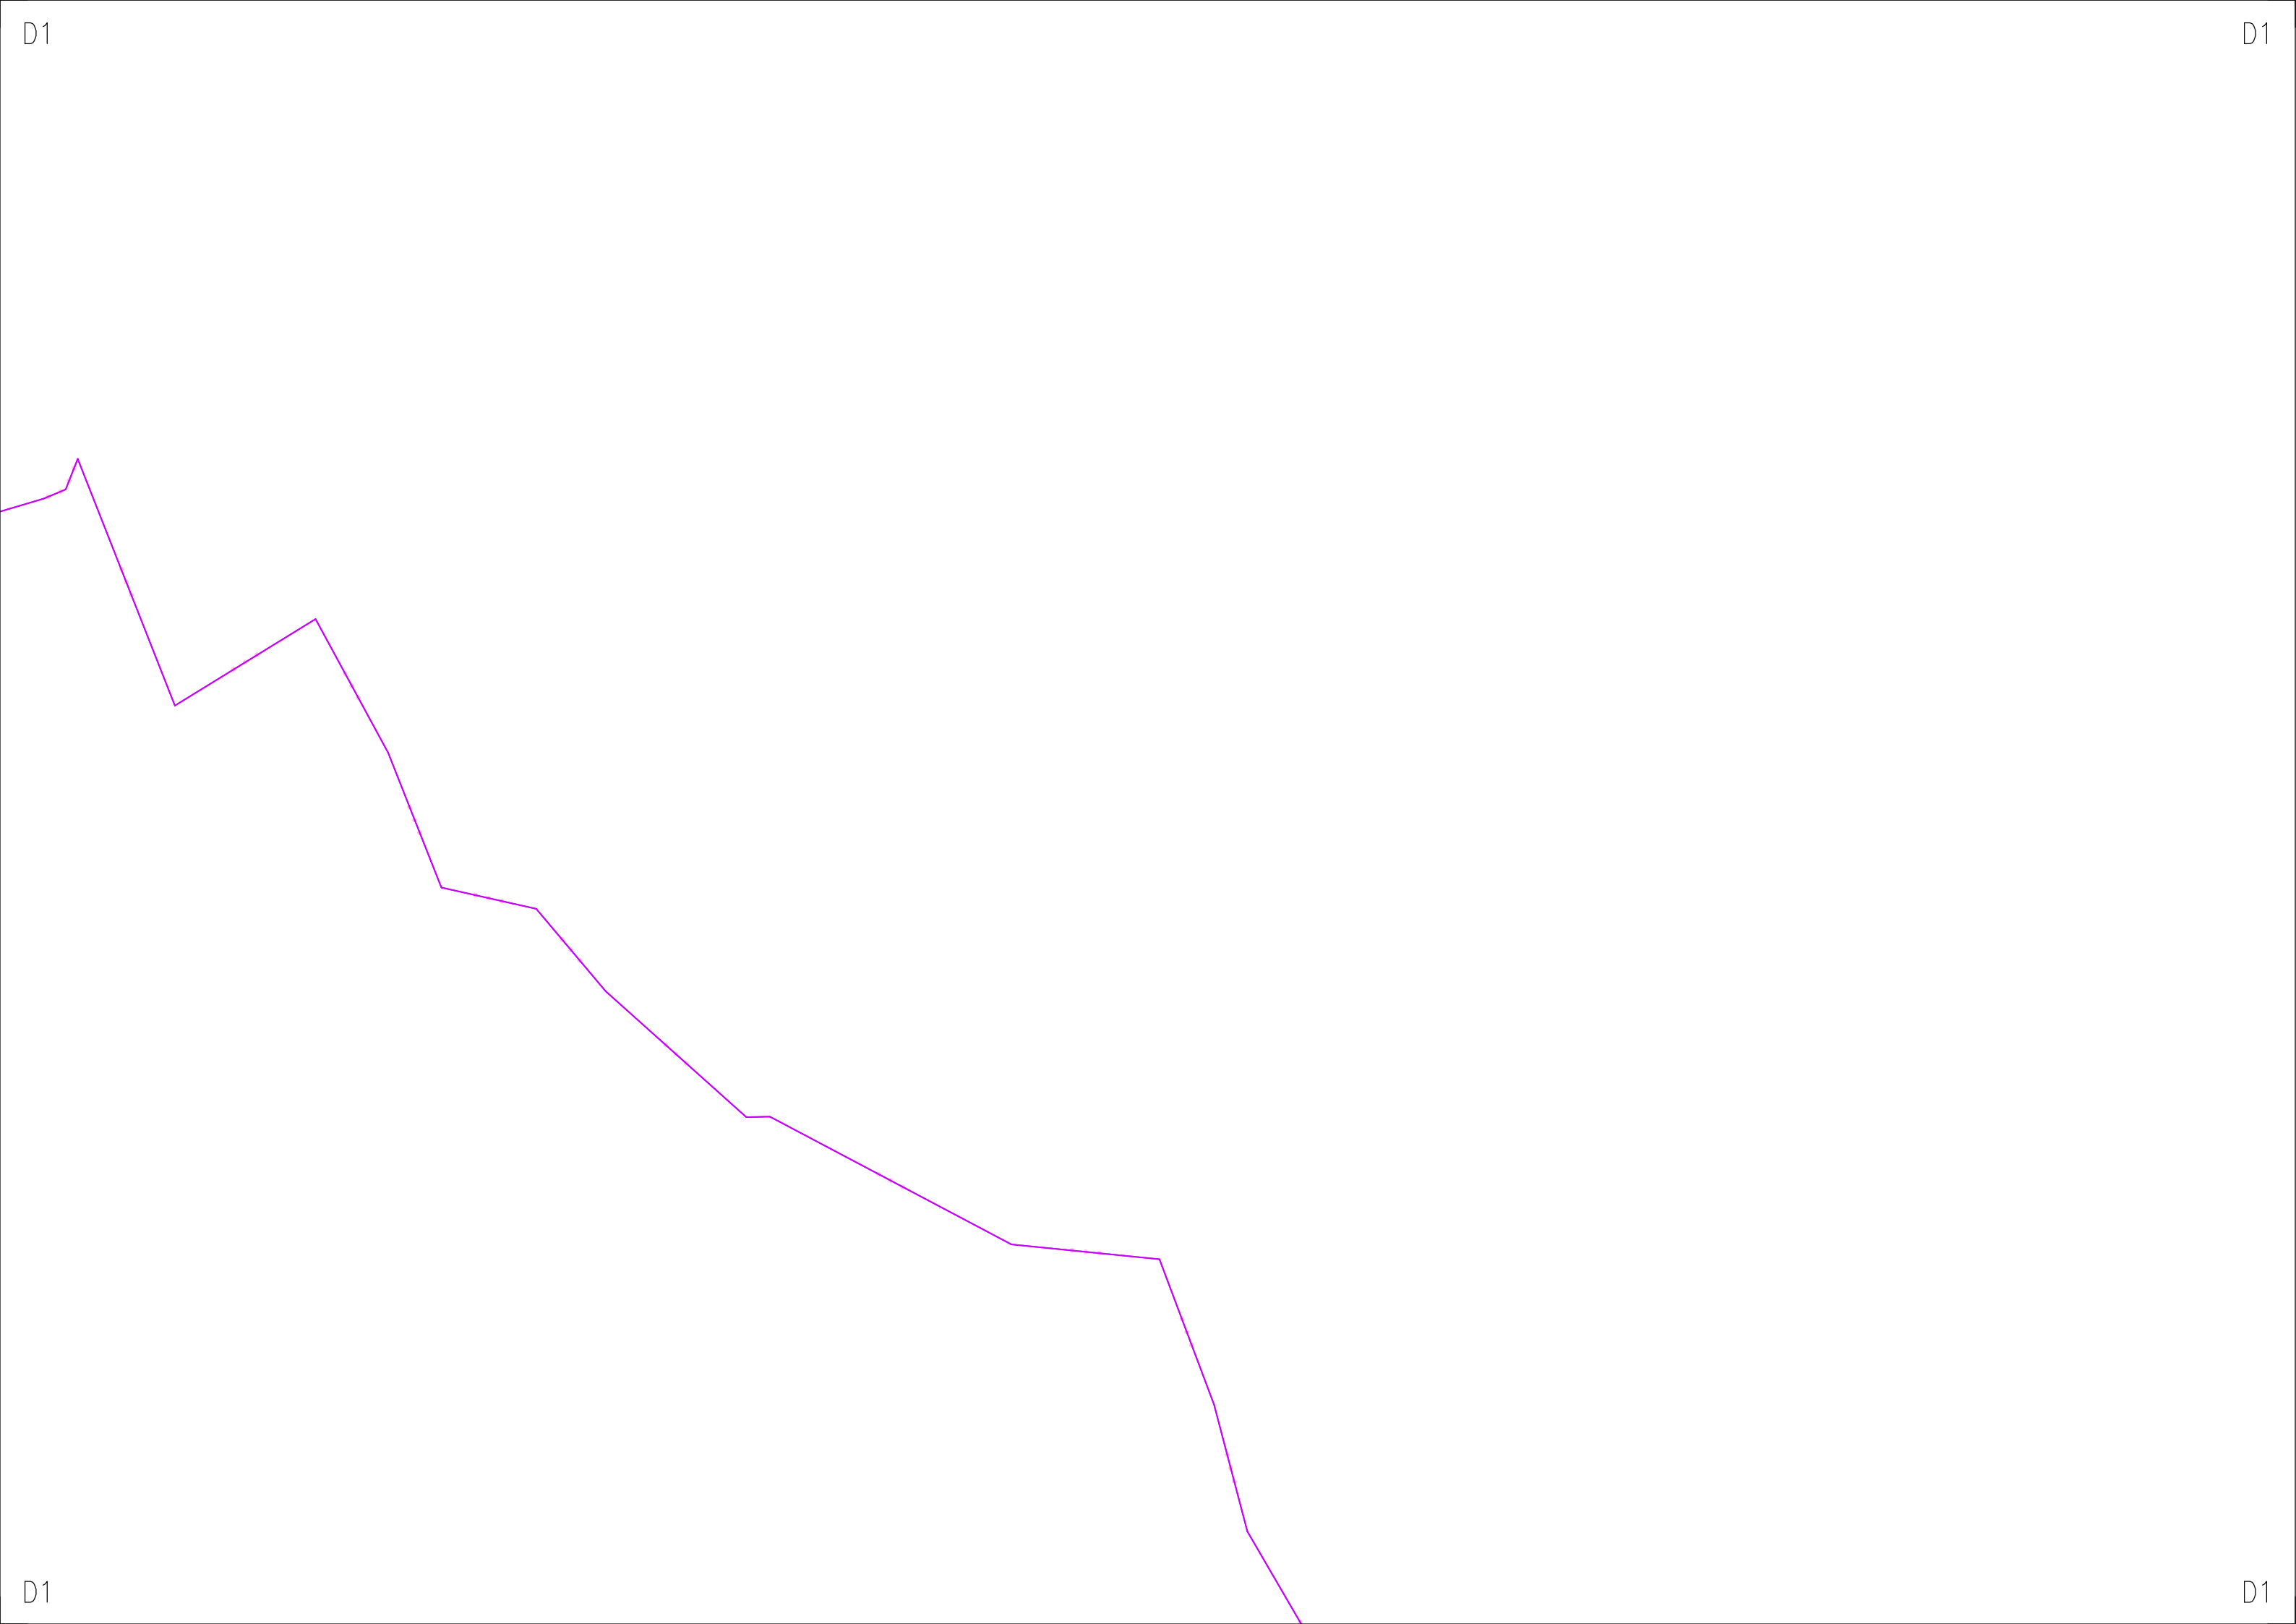

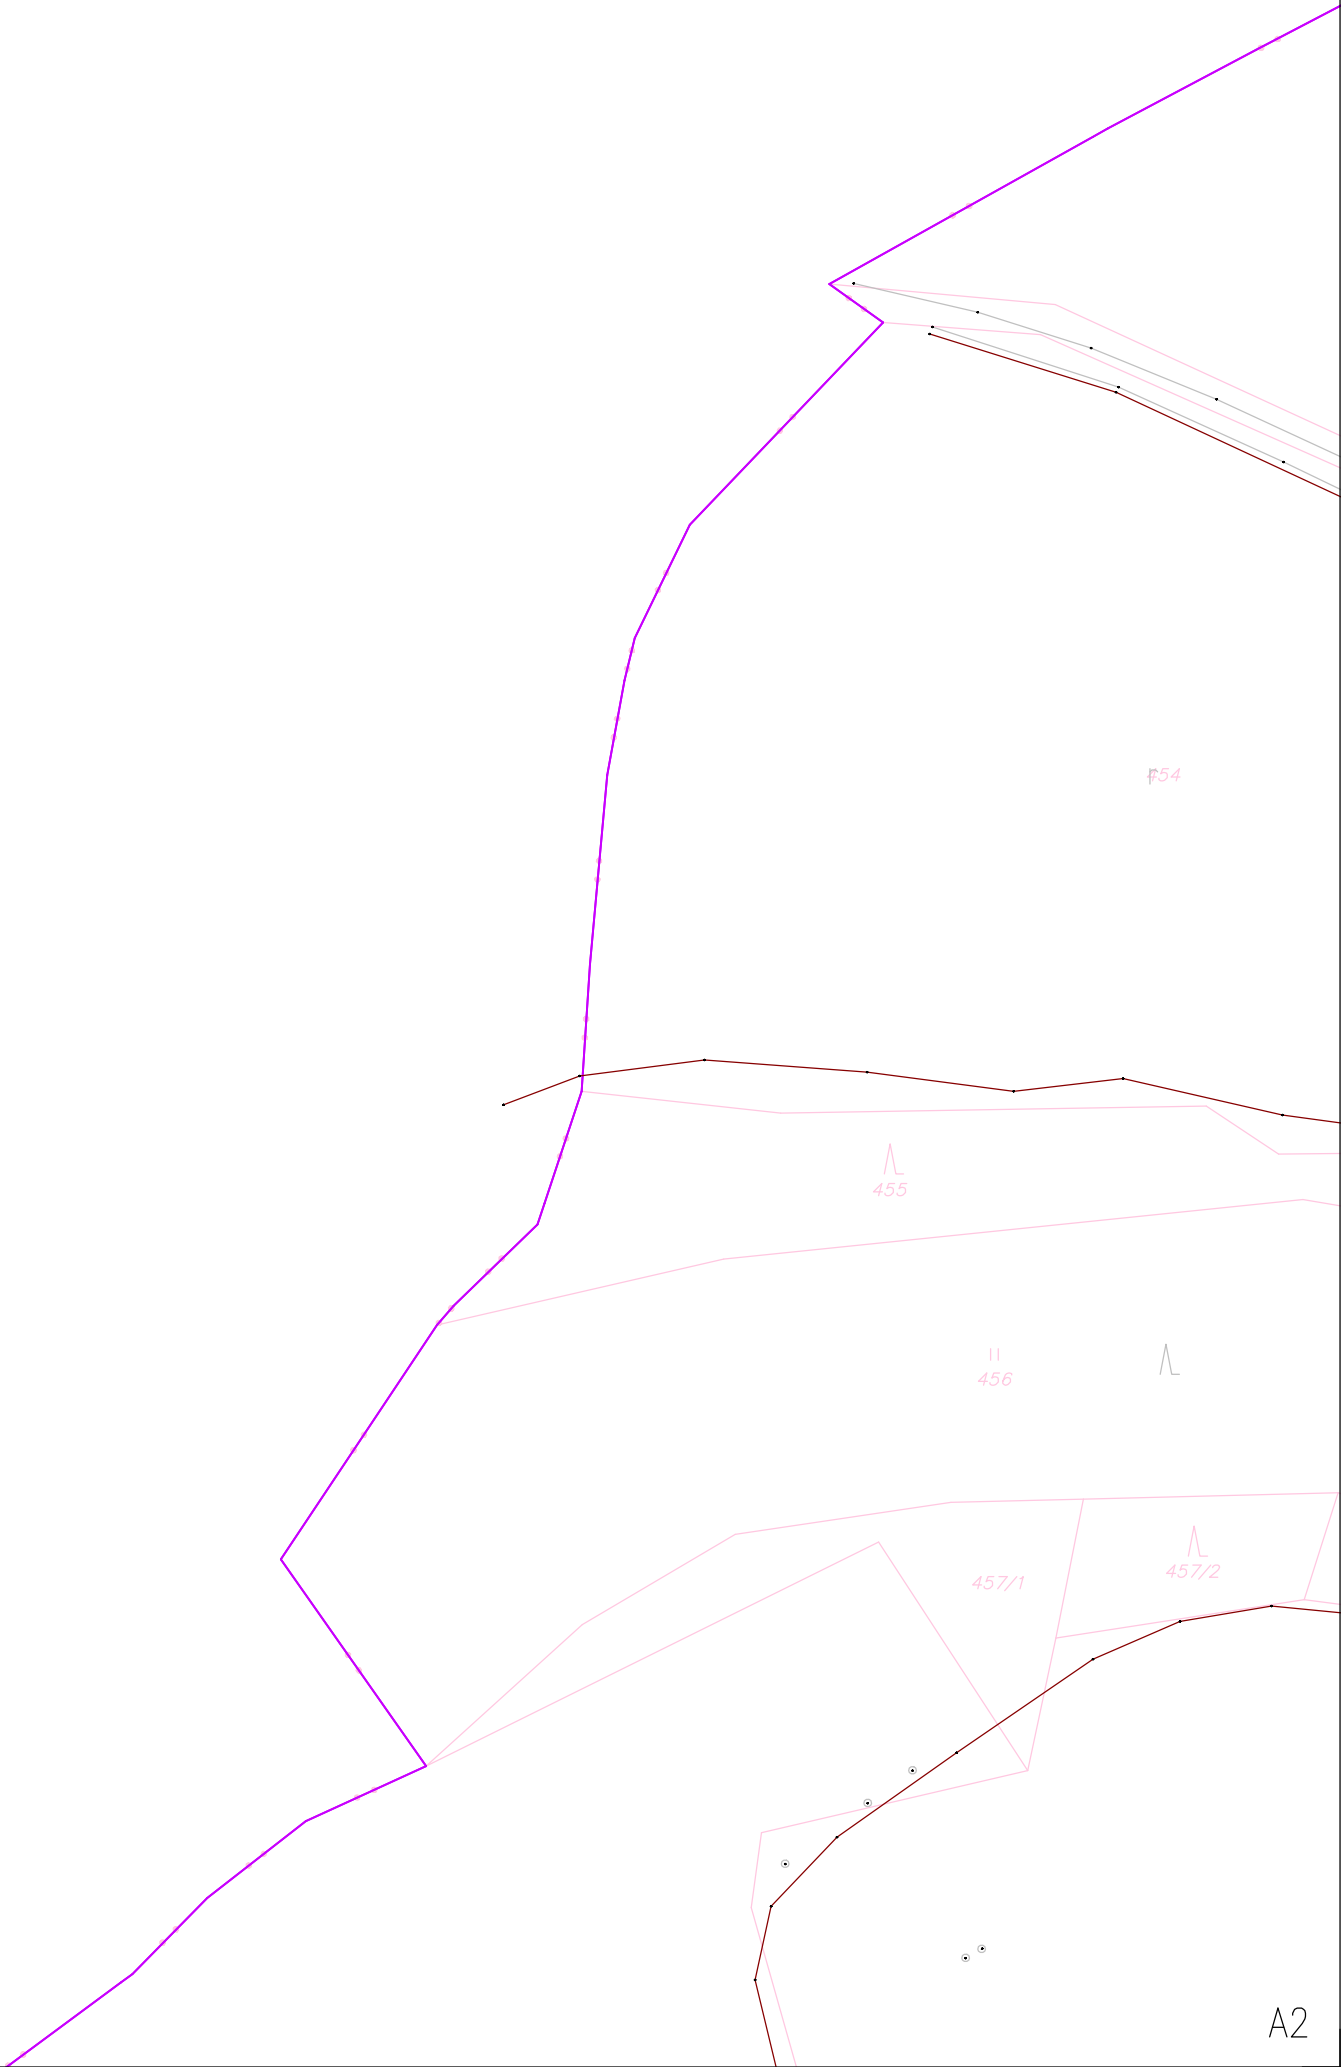

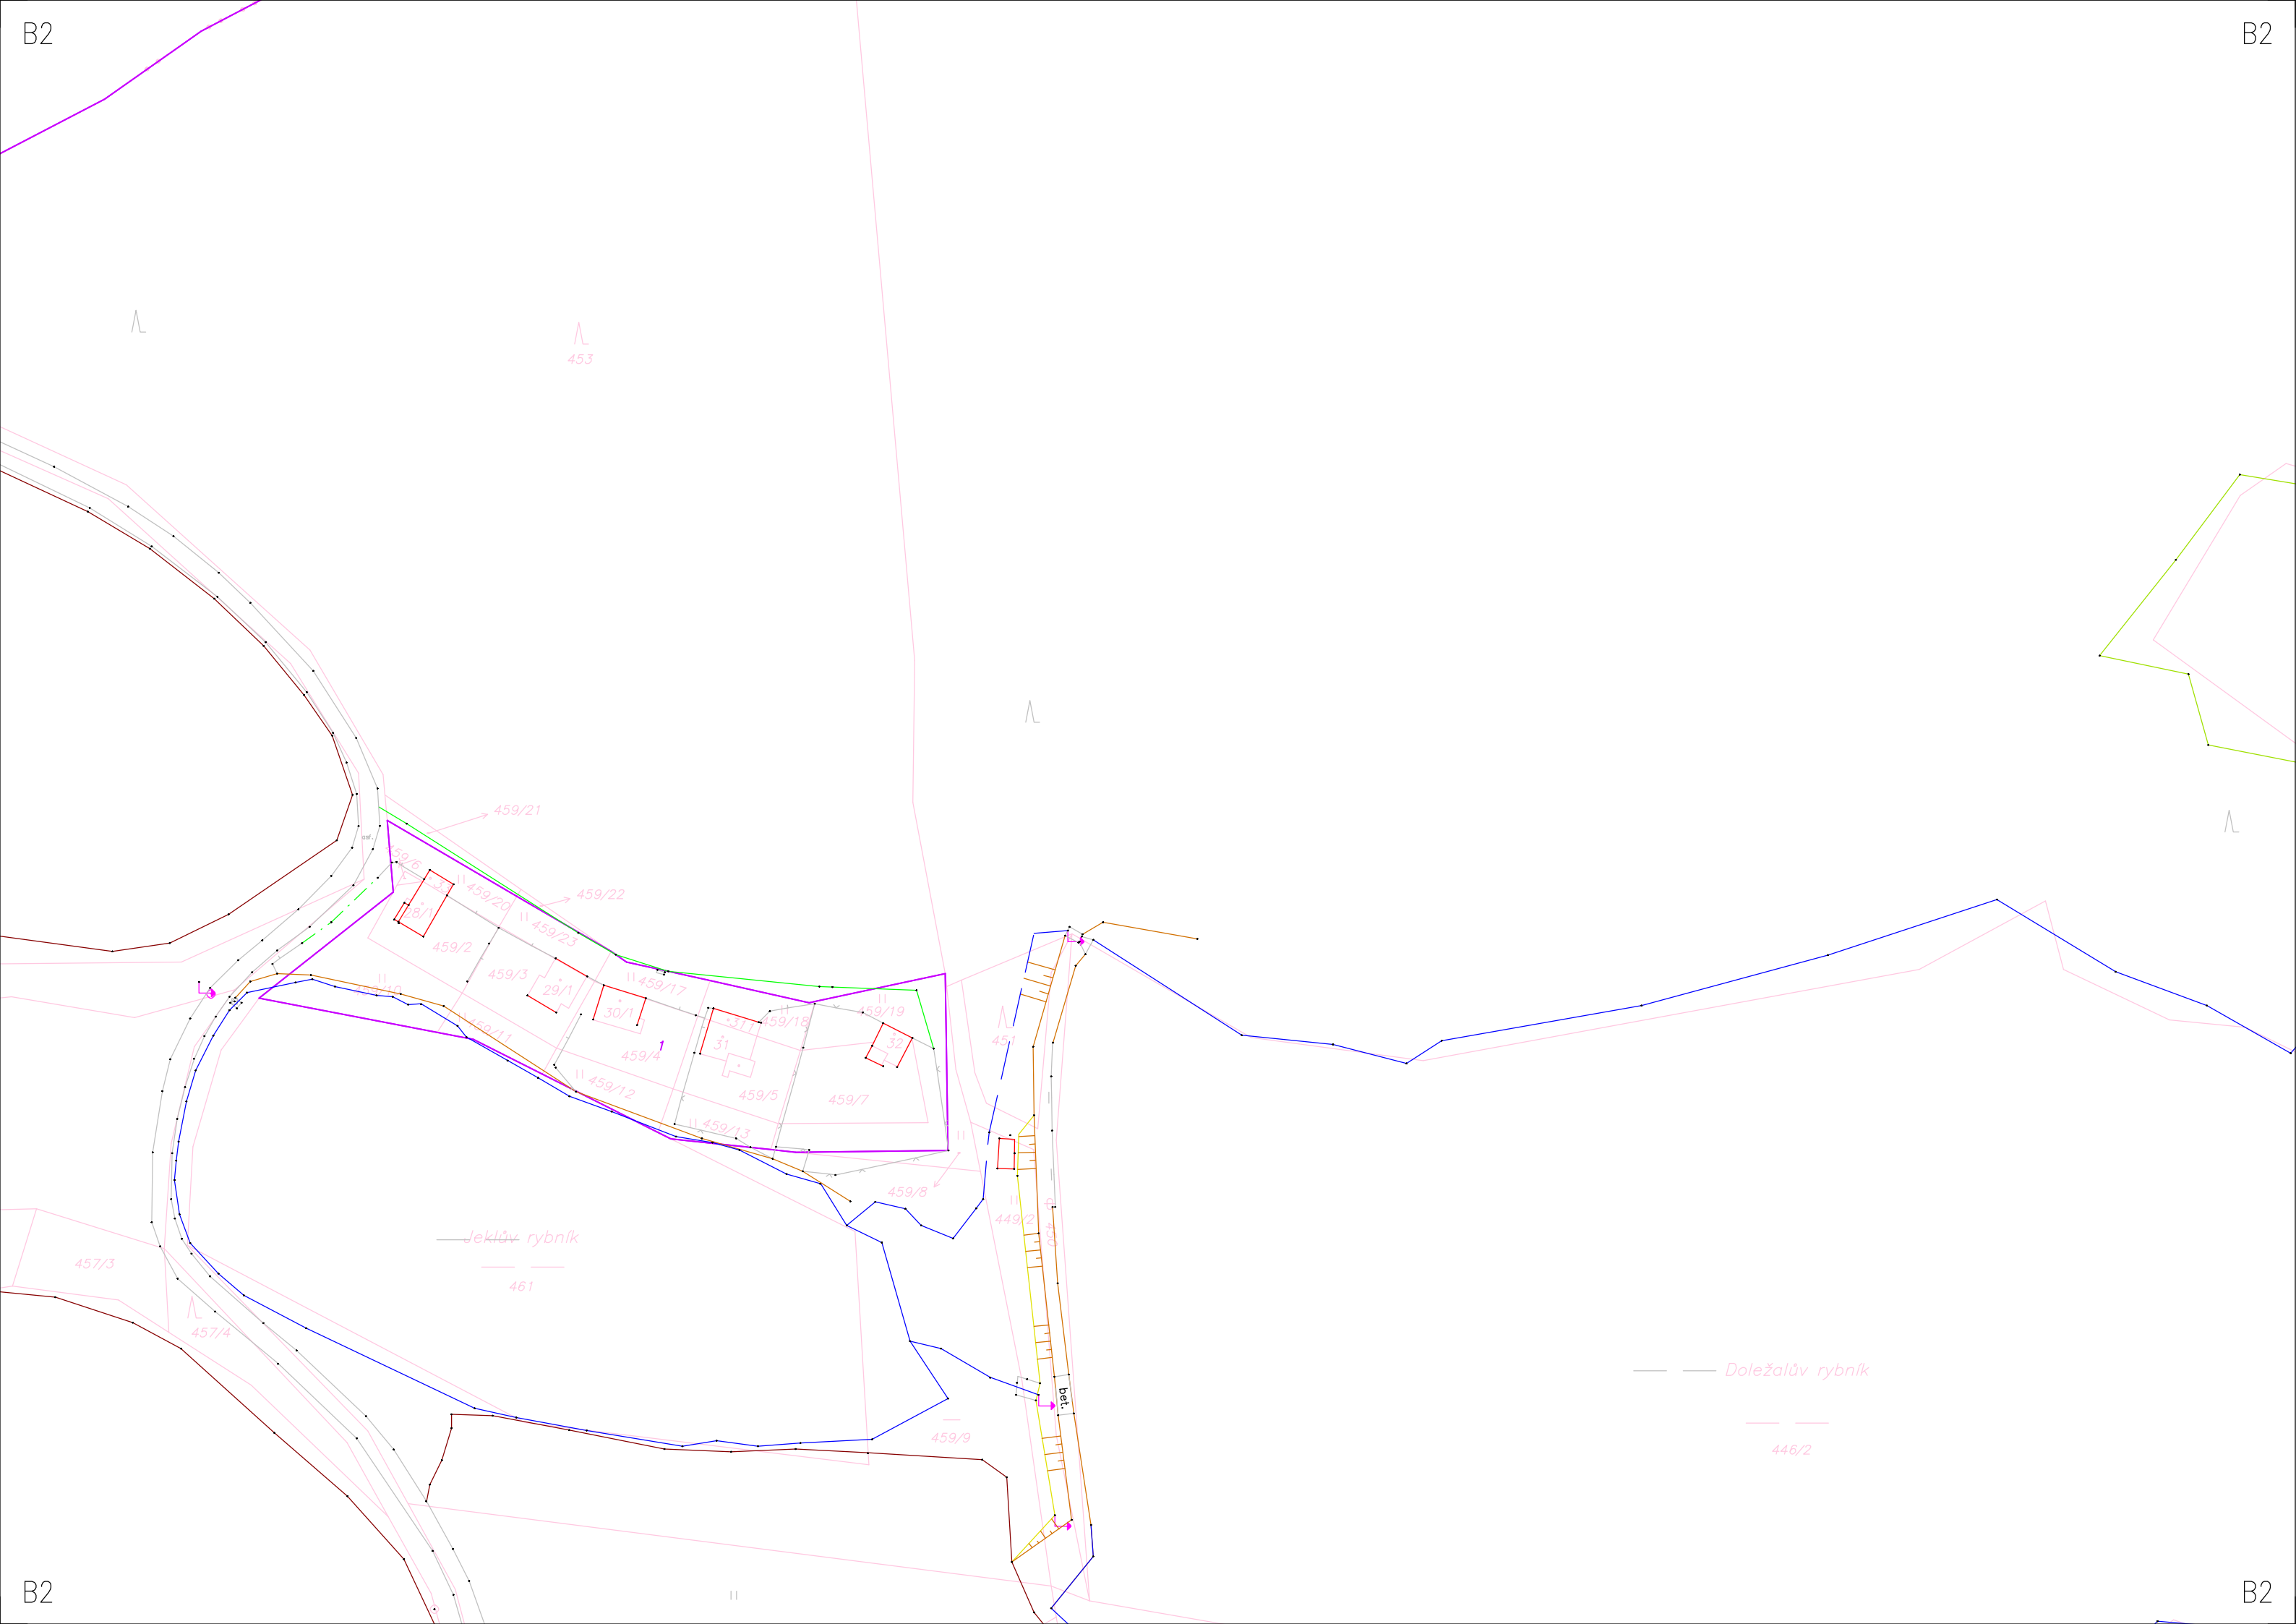

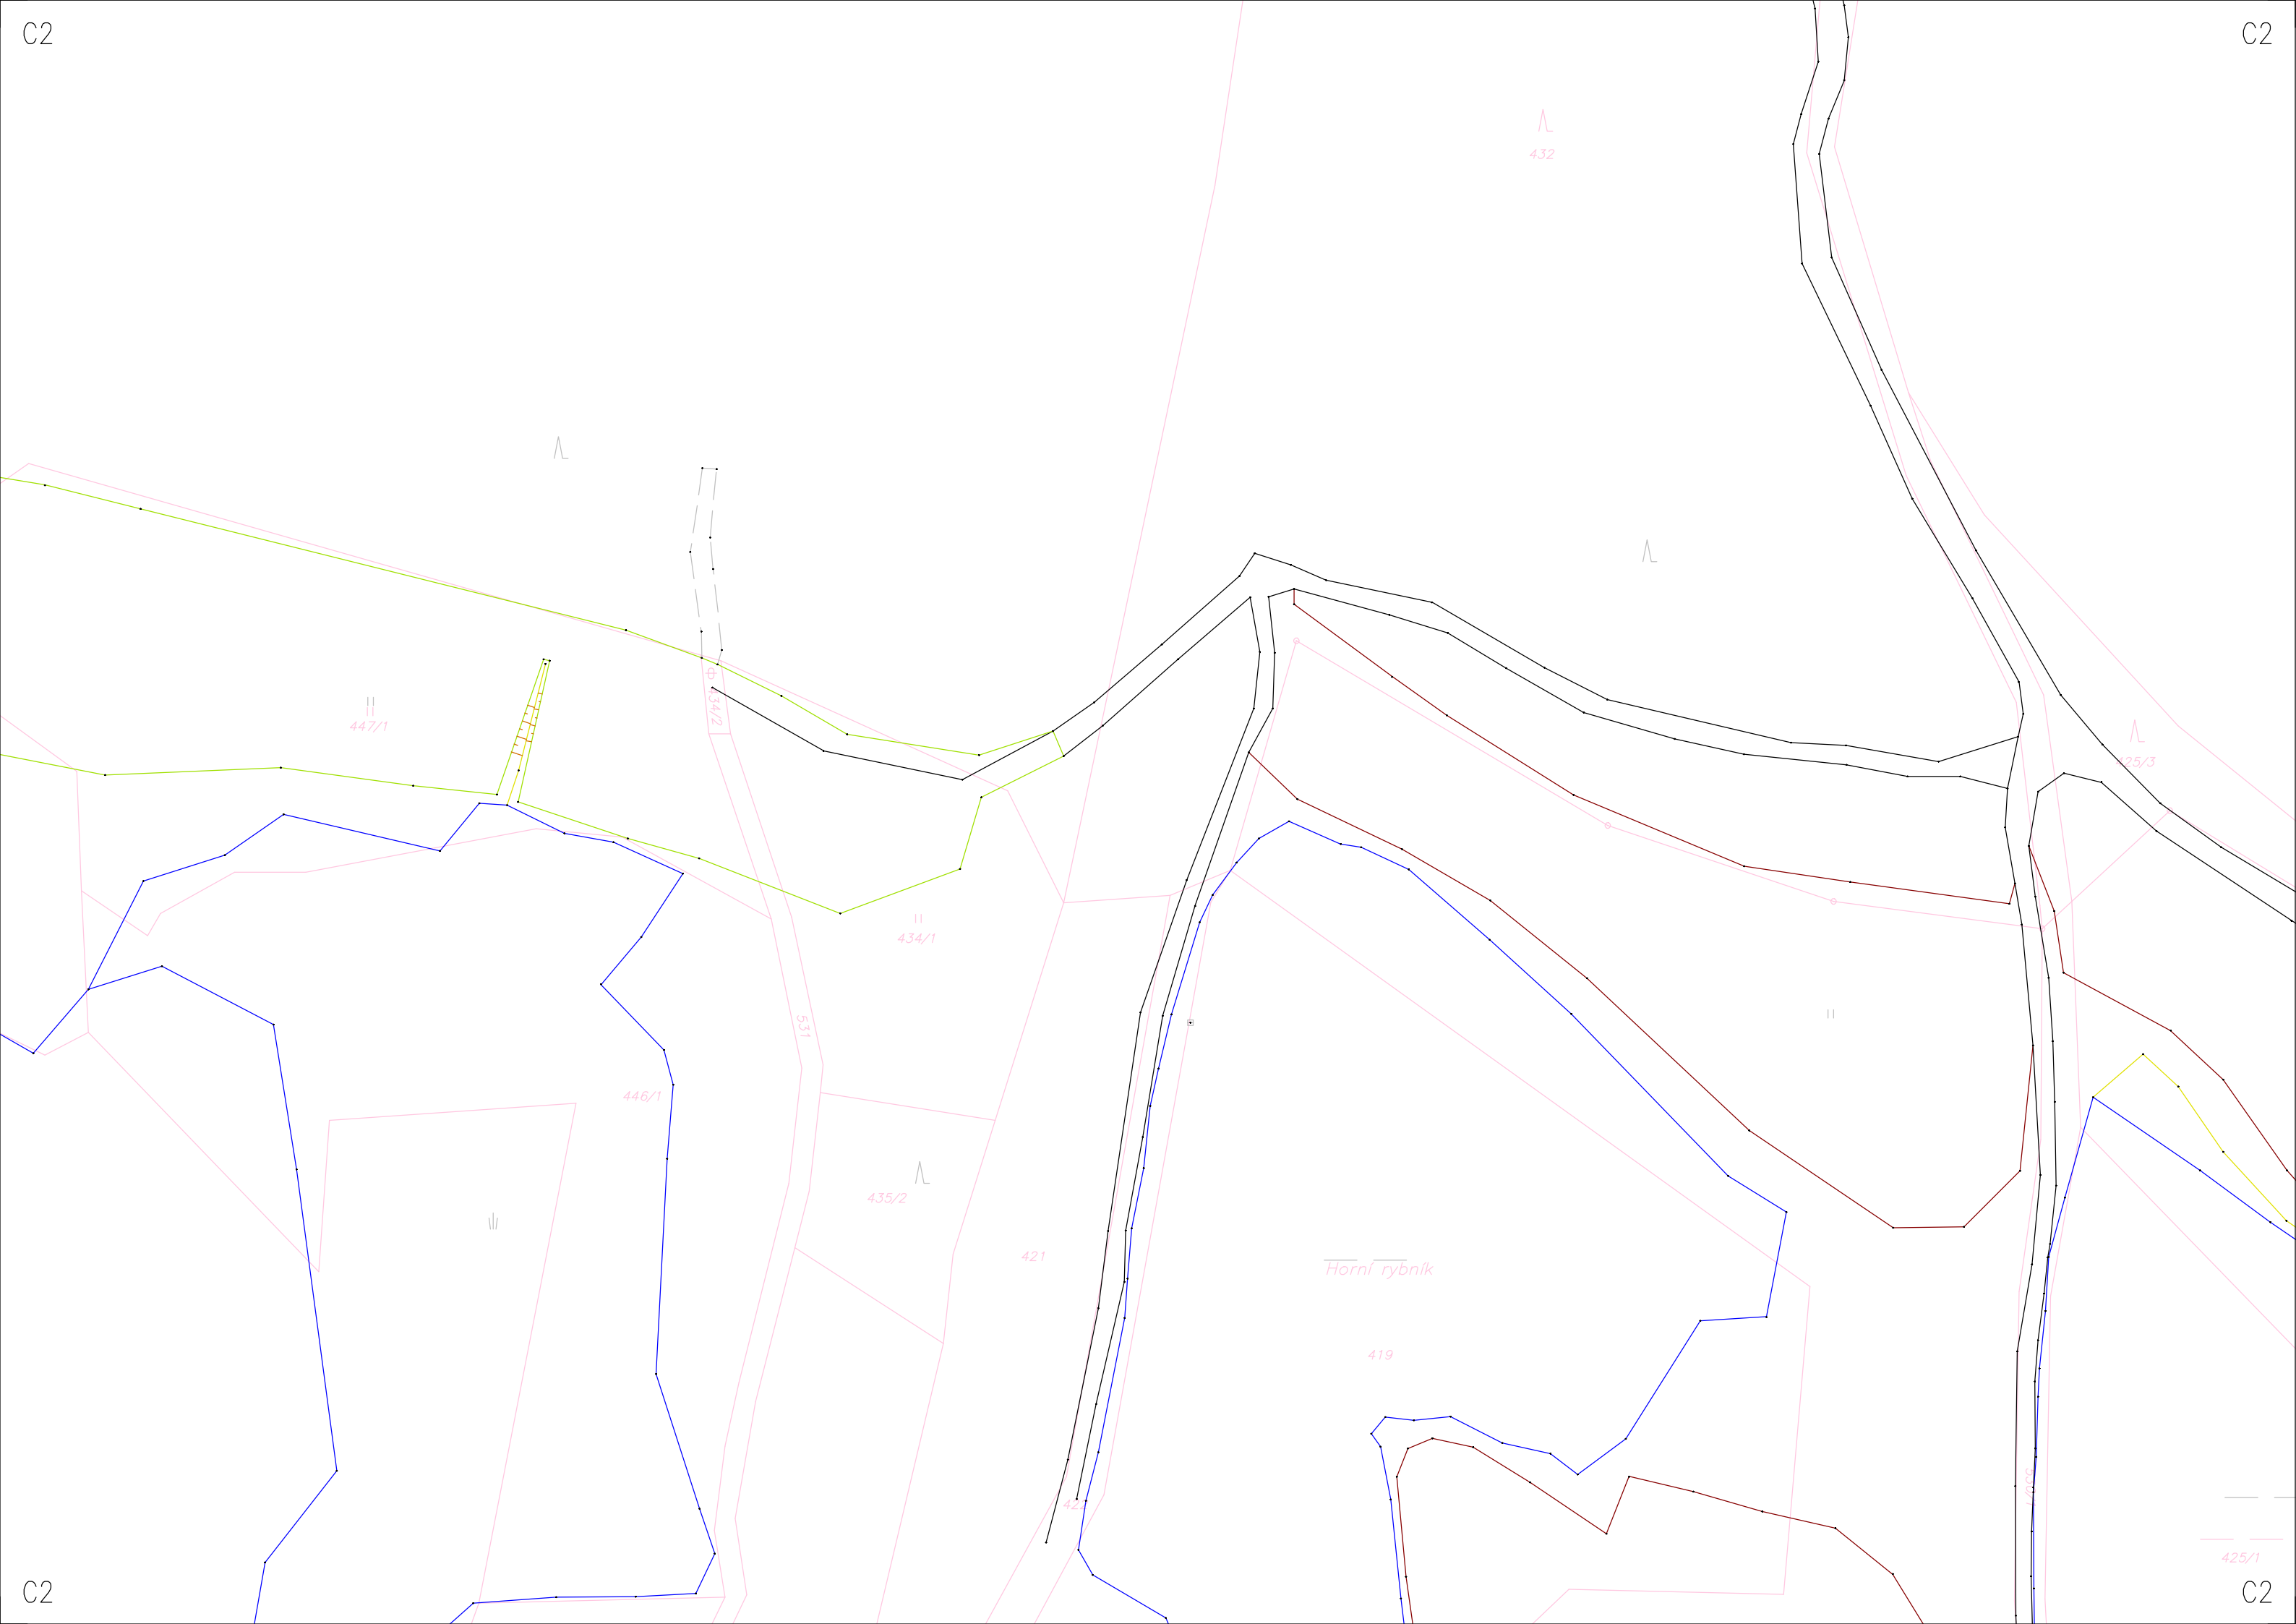











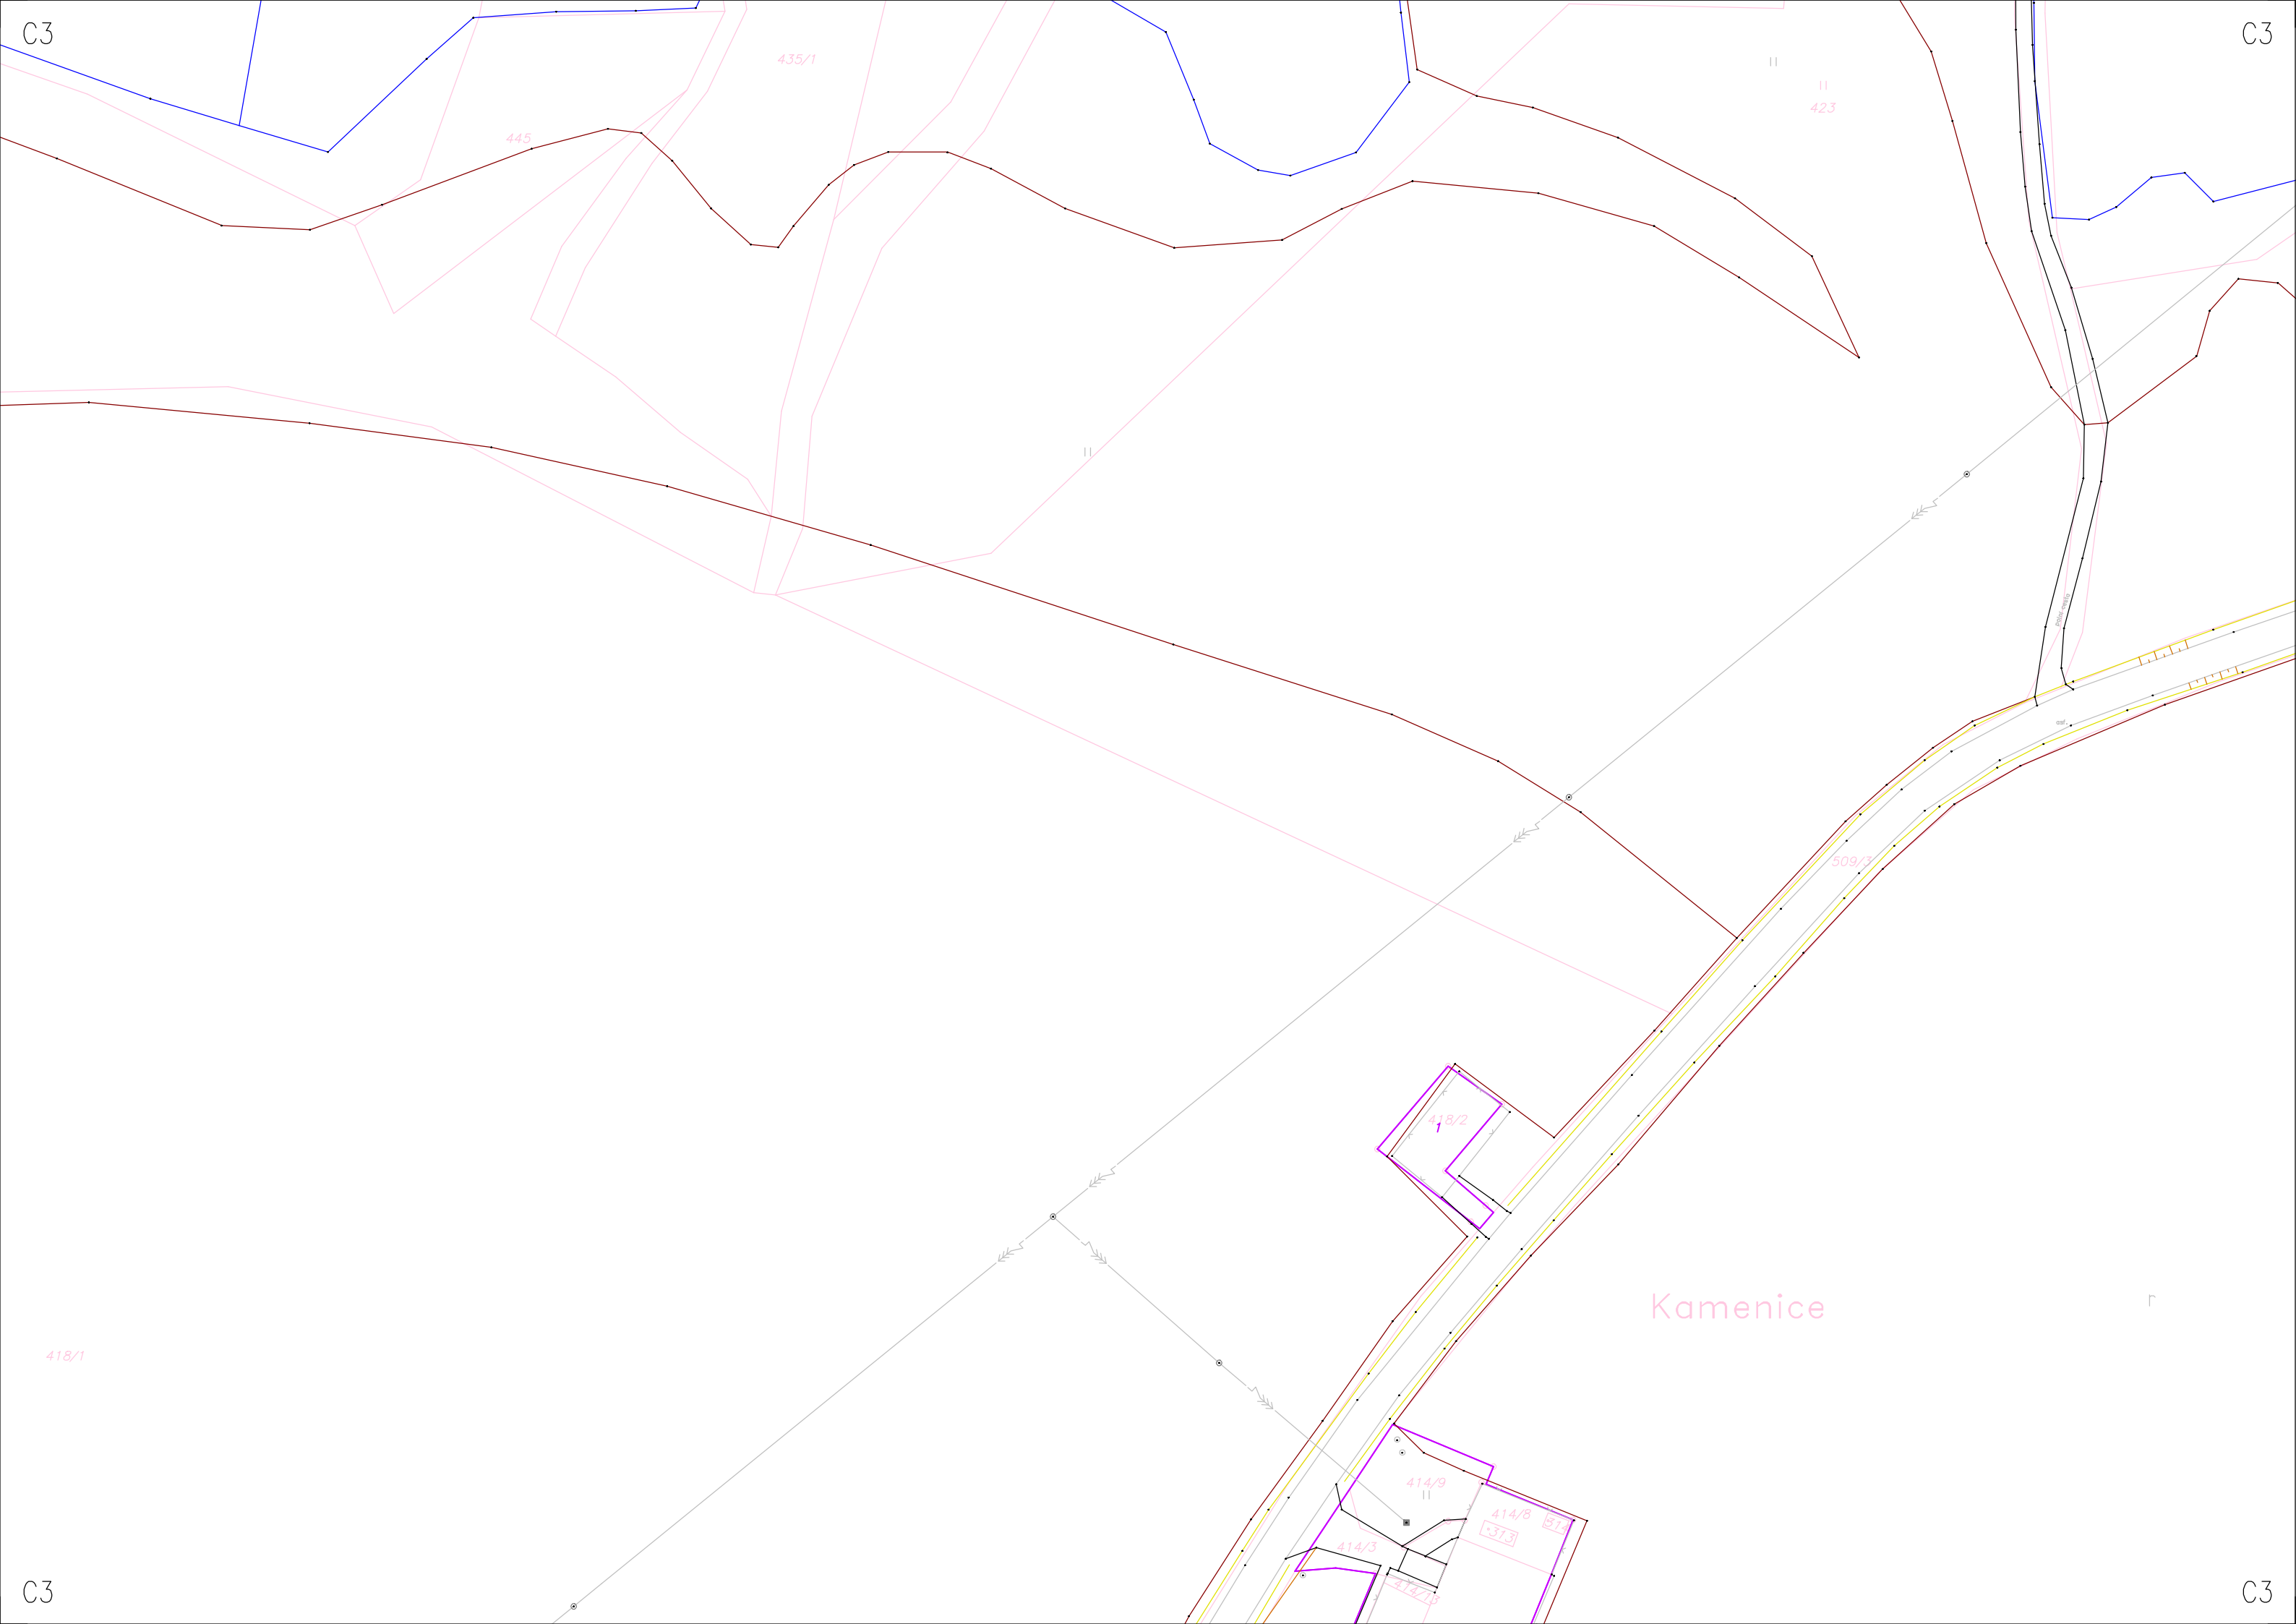


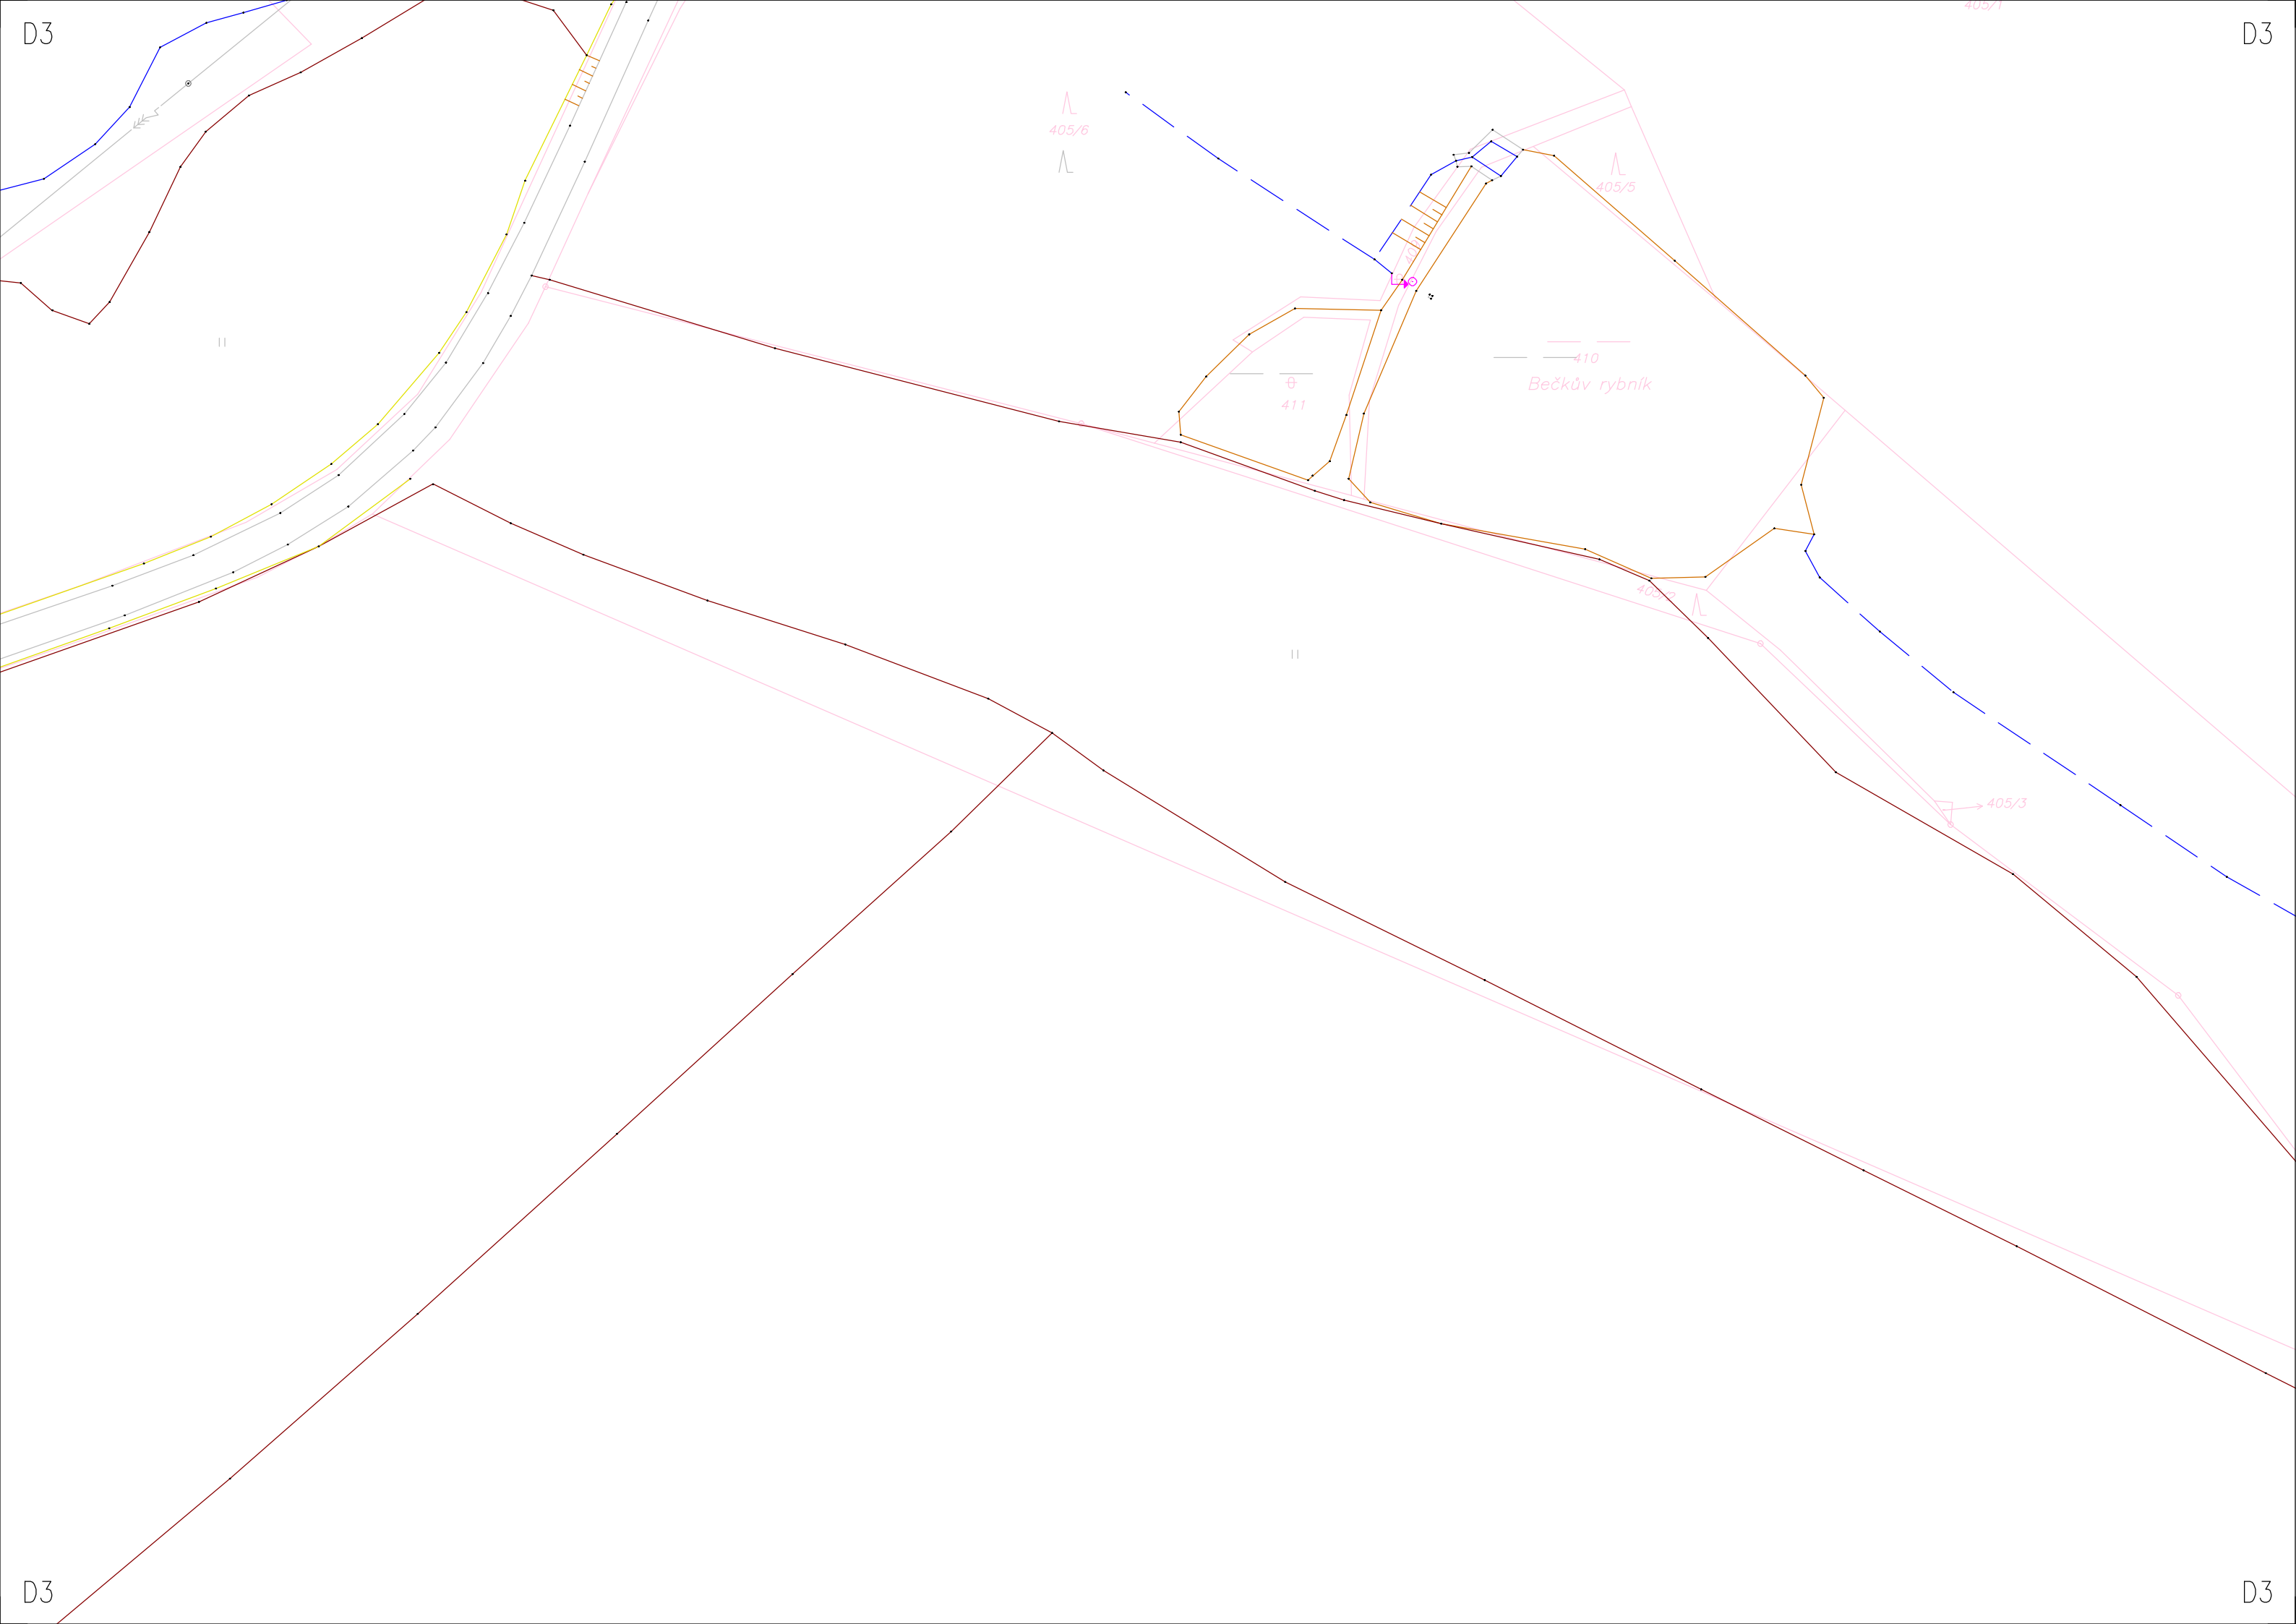



F3

F3

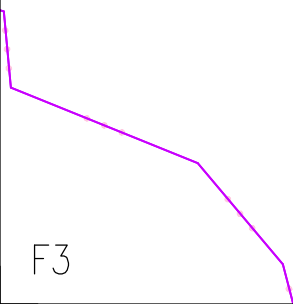



F3

F3







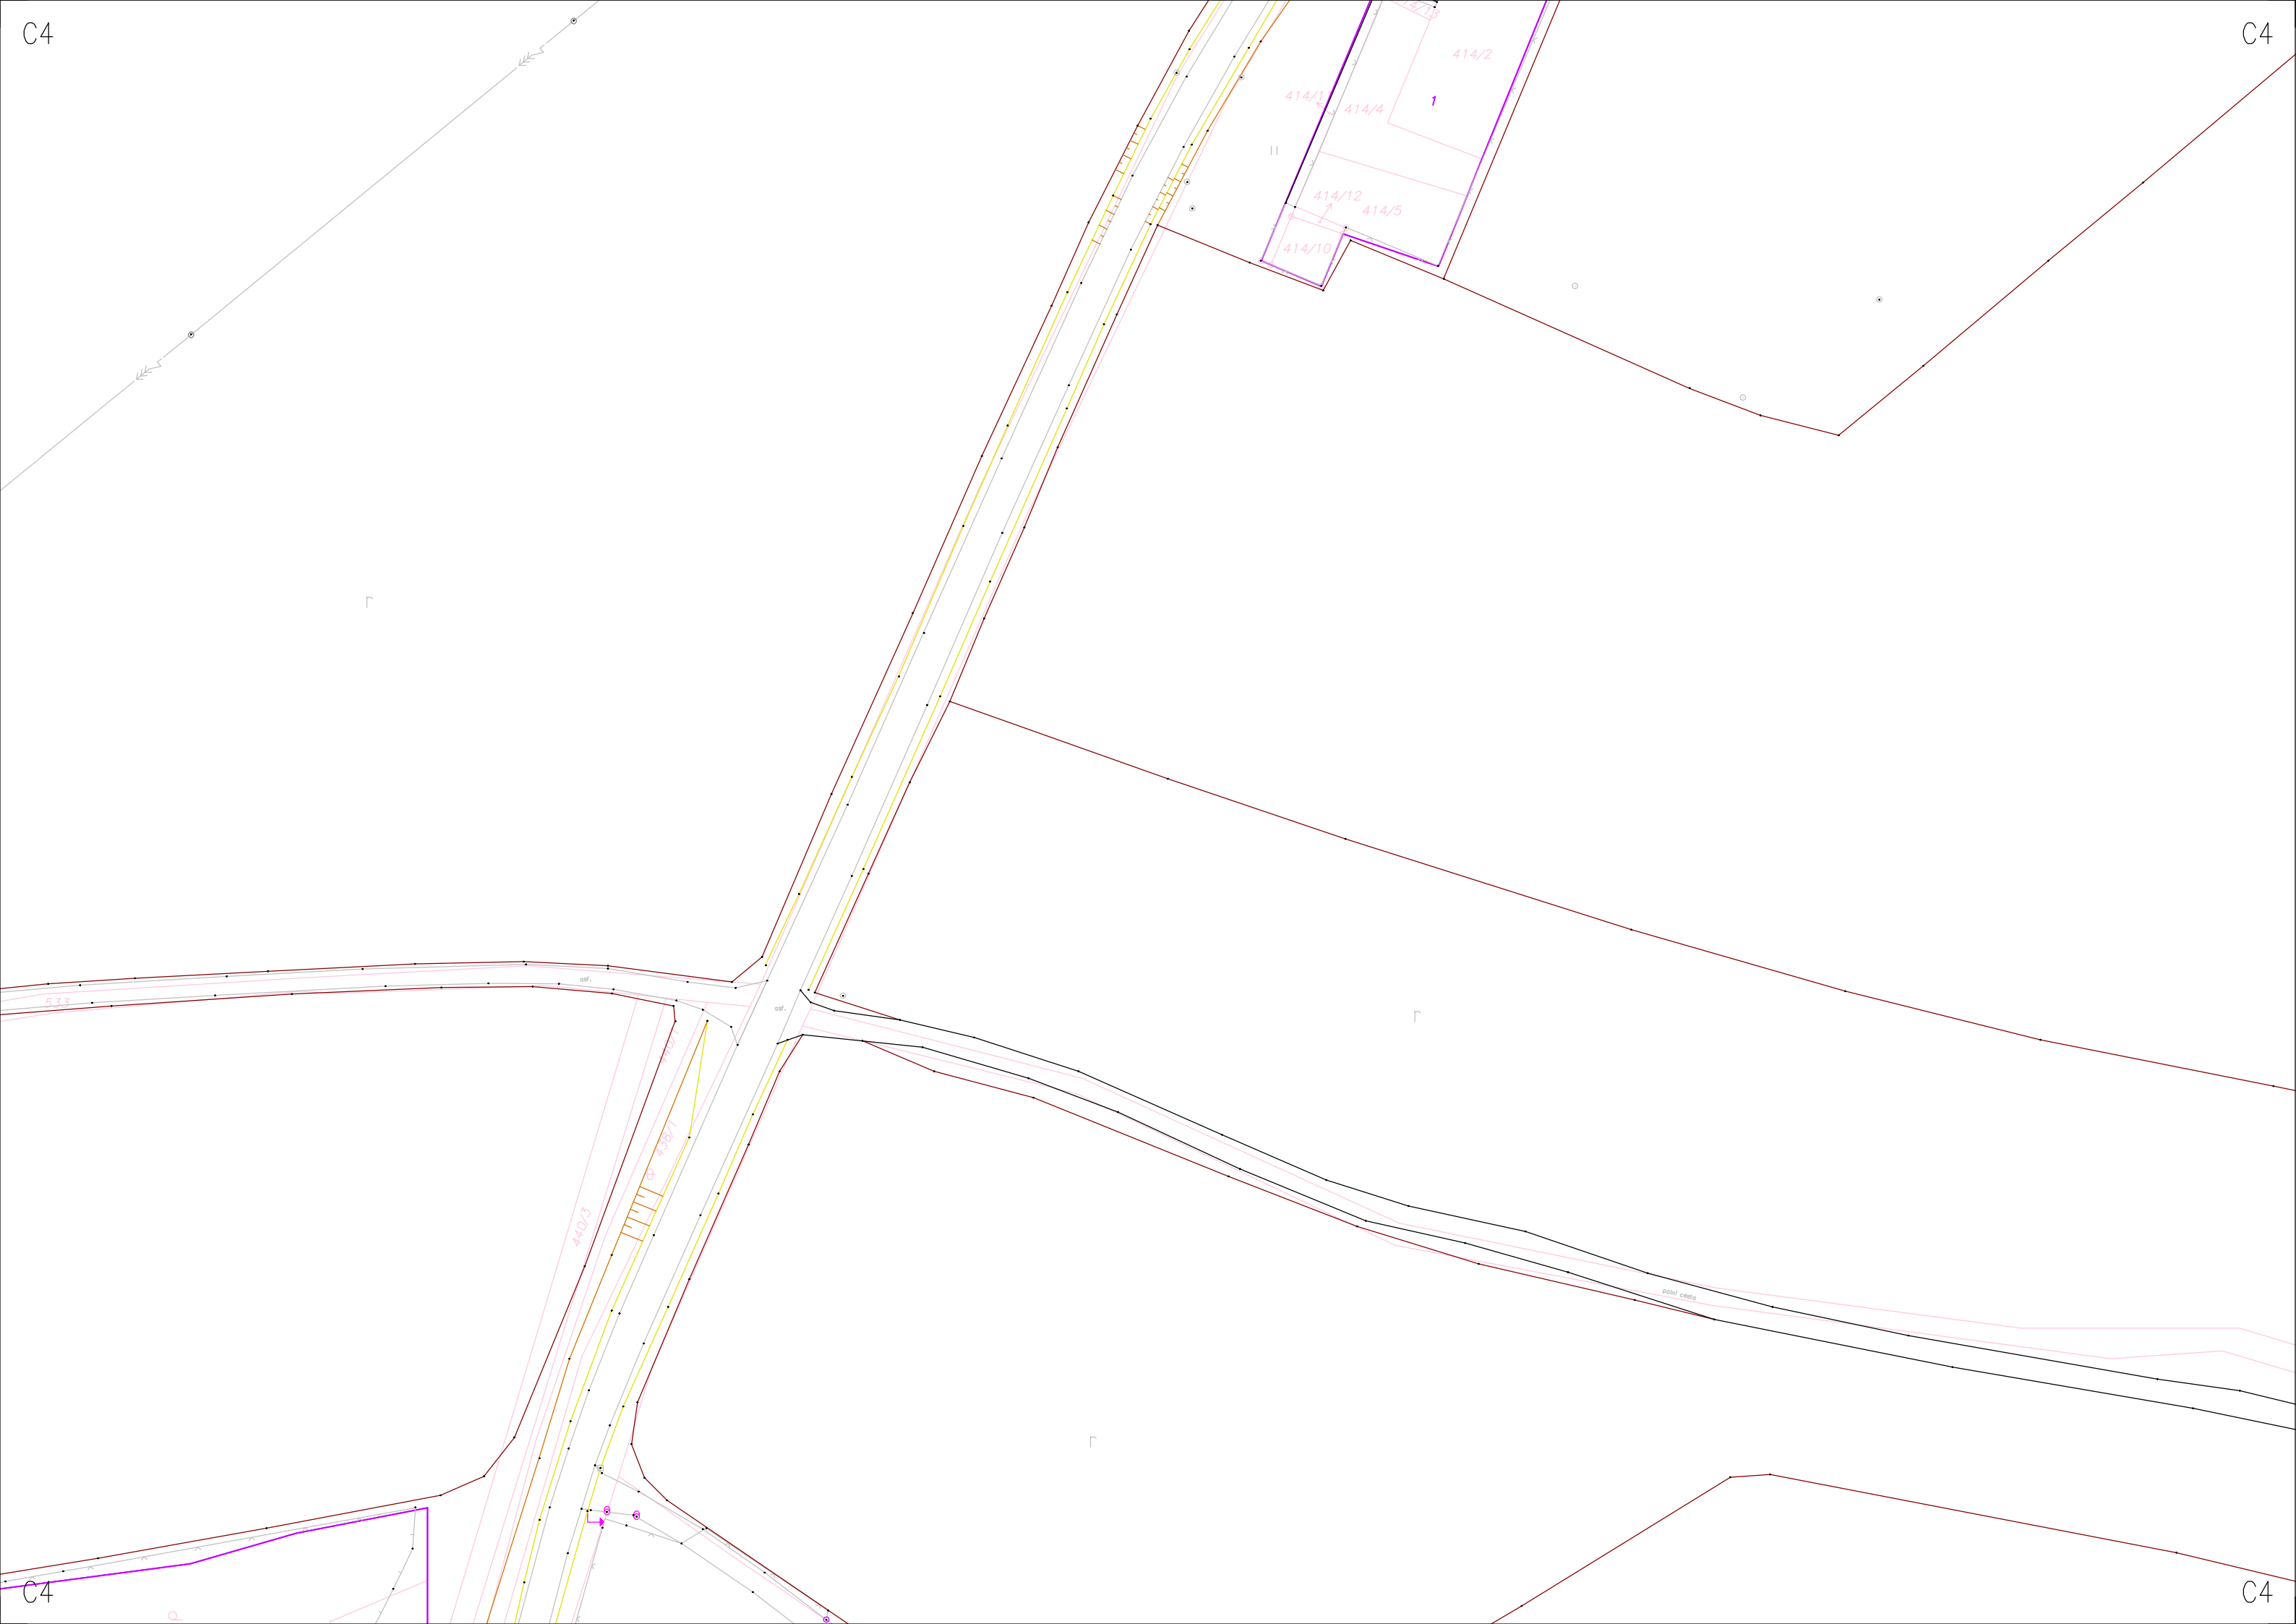


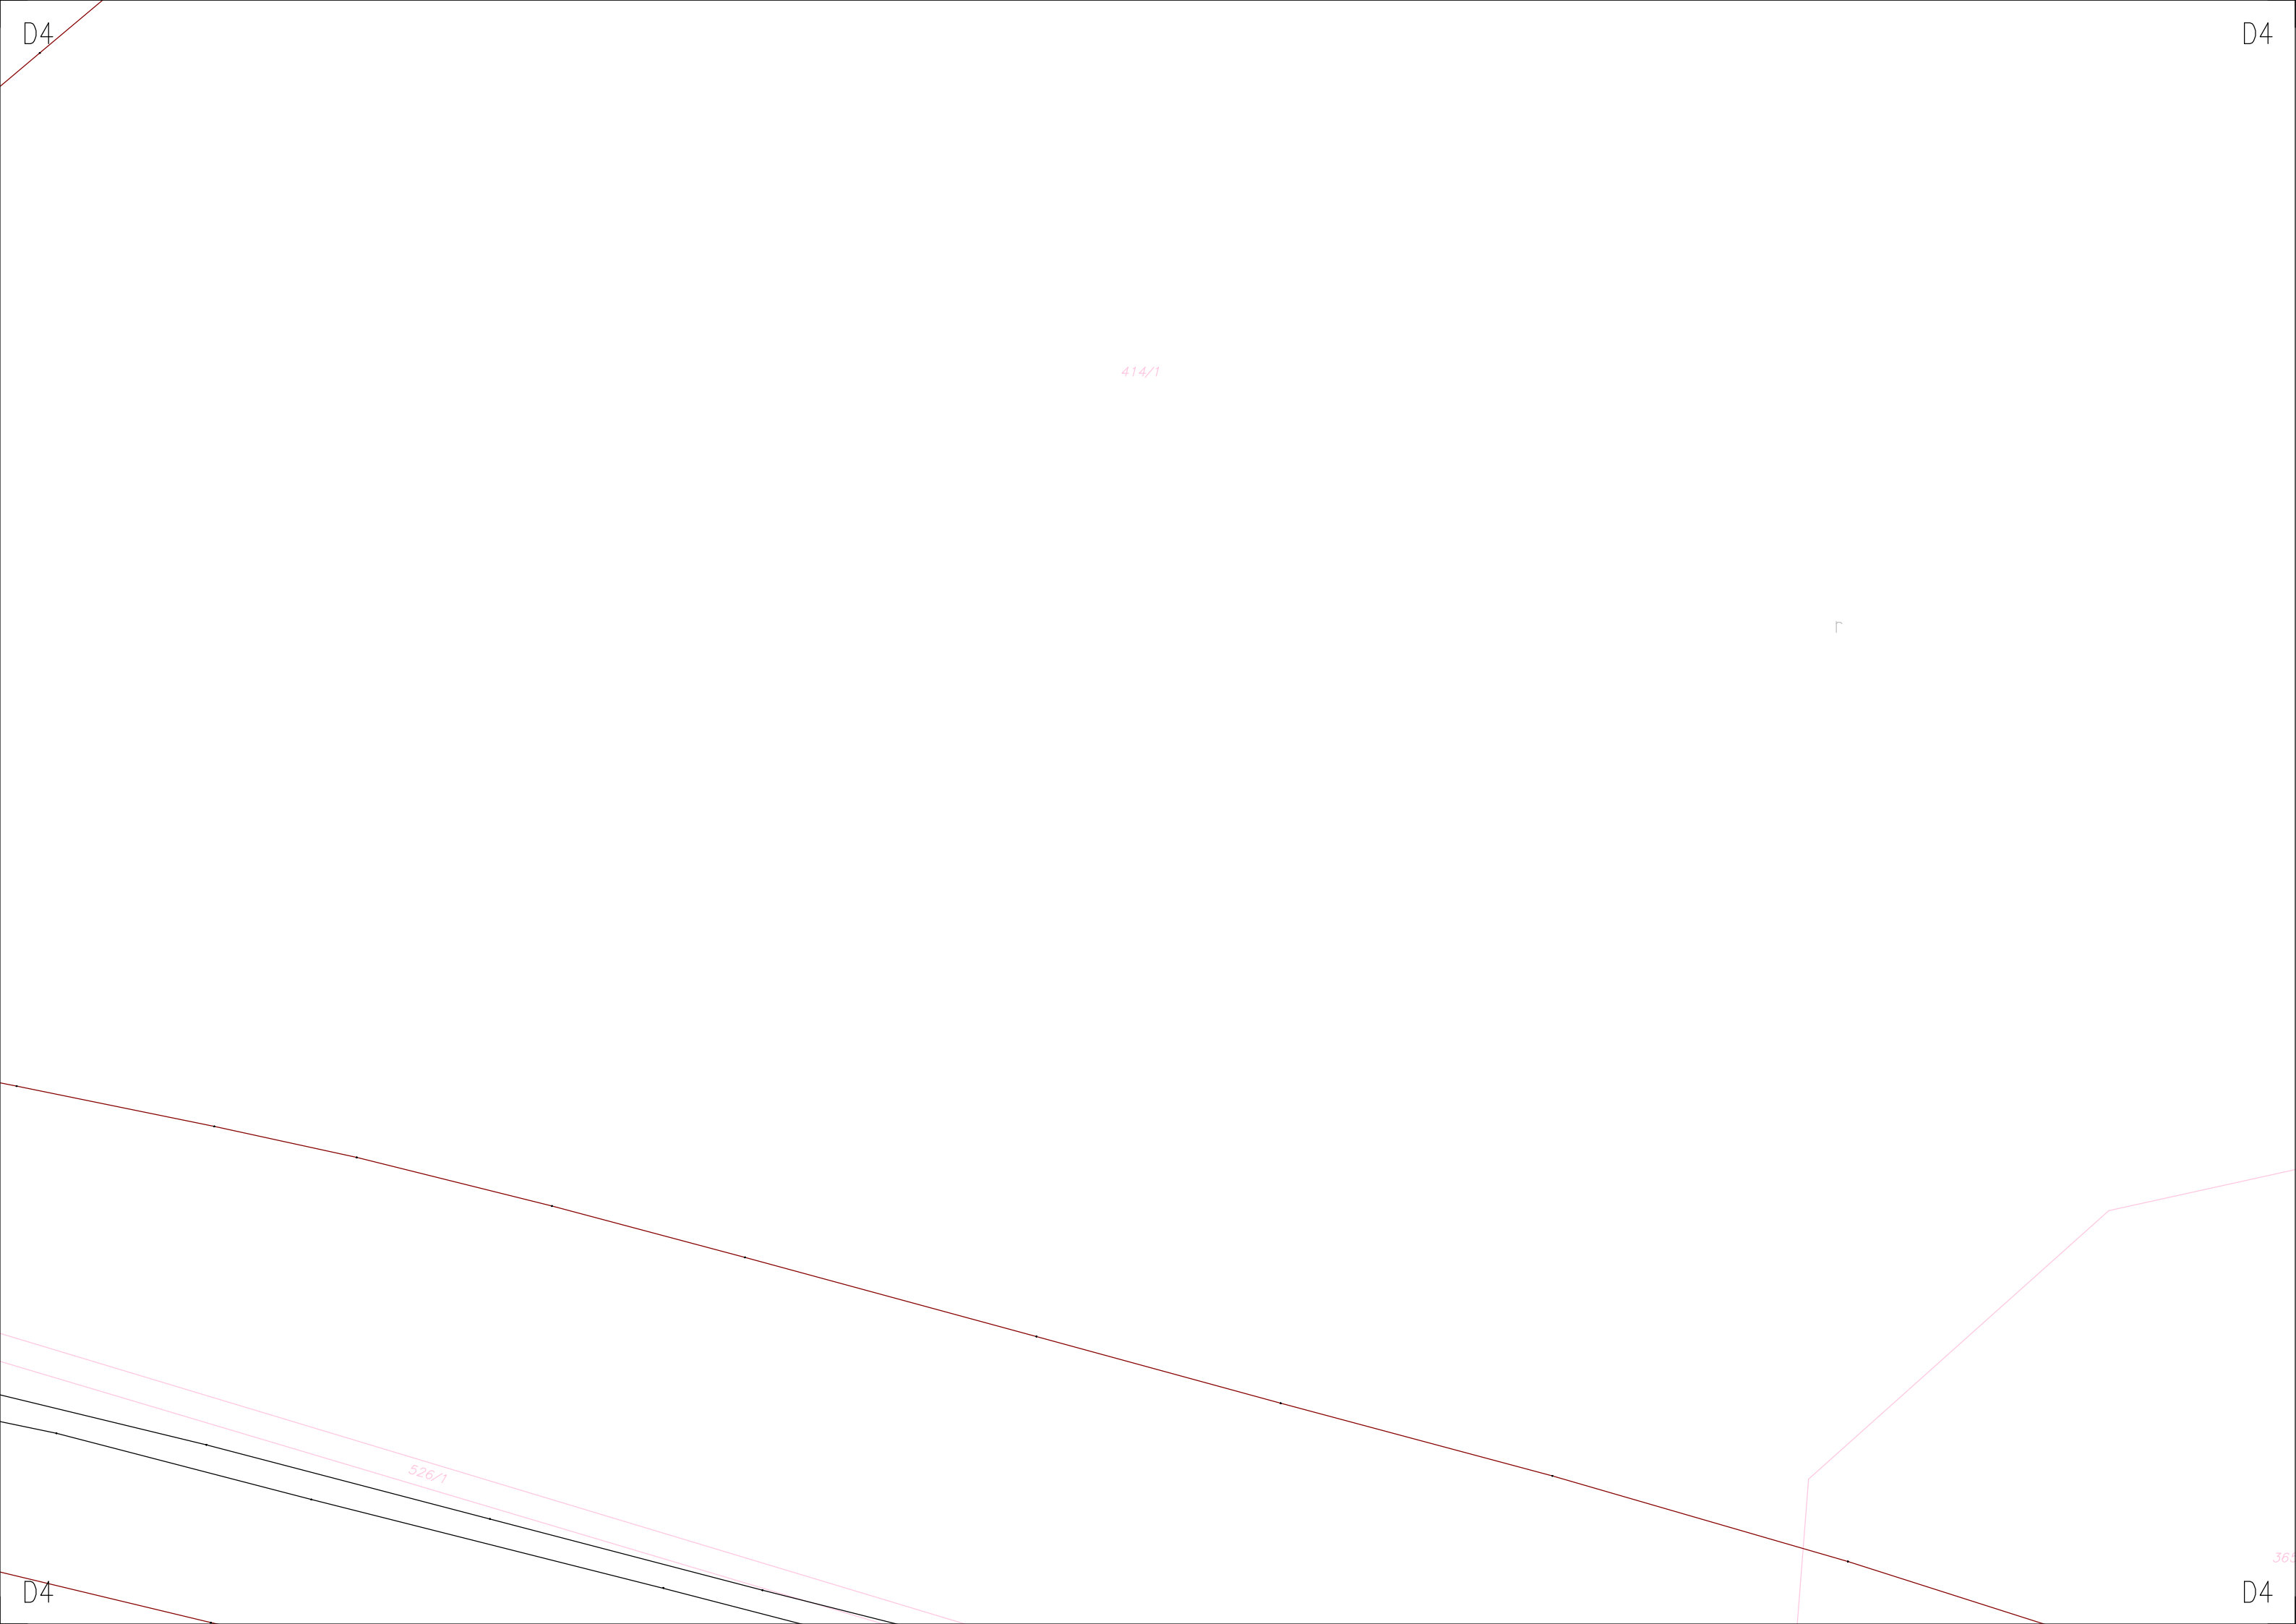




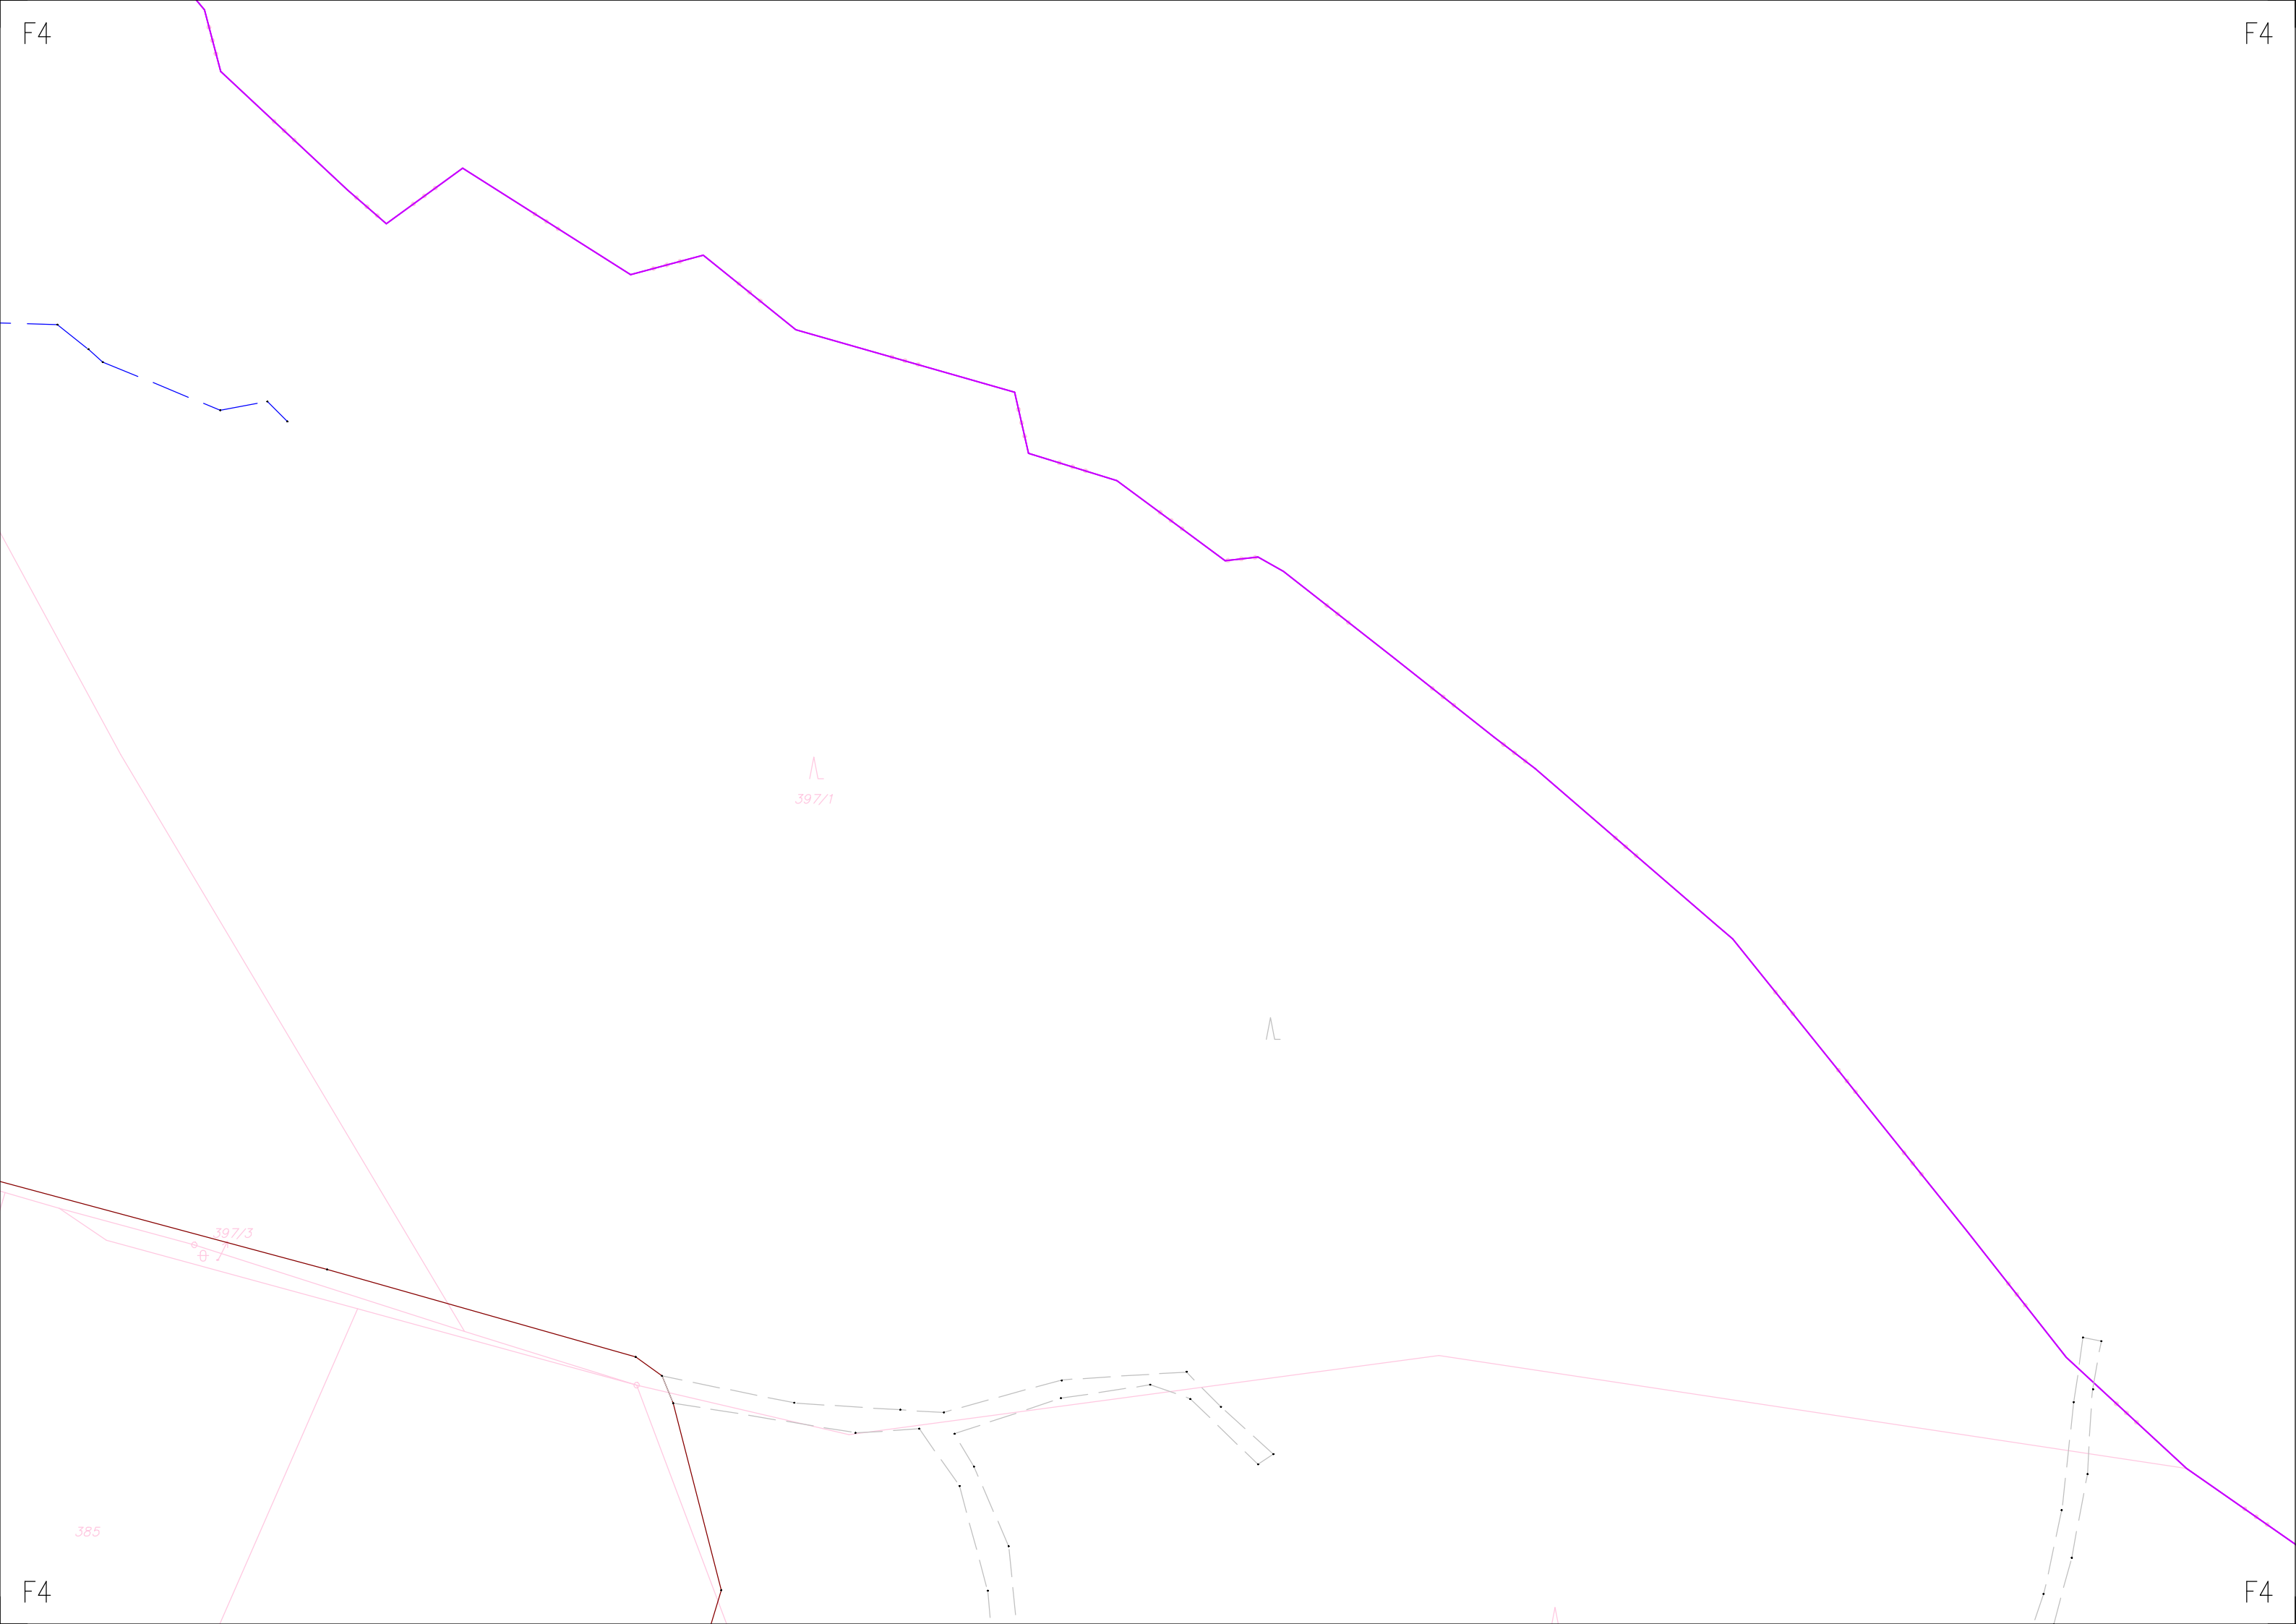

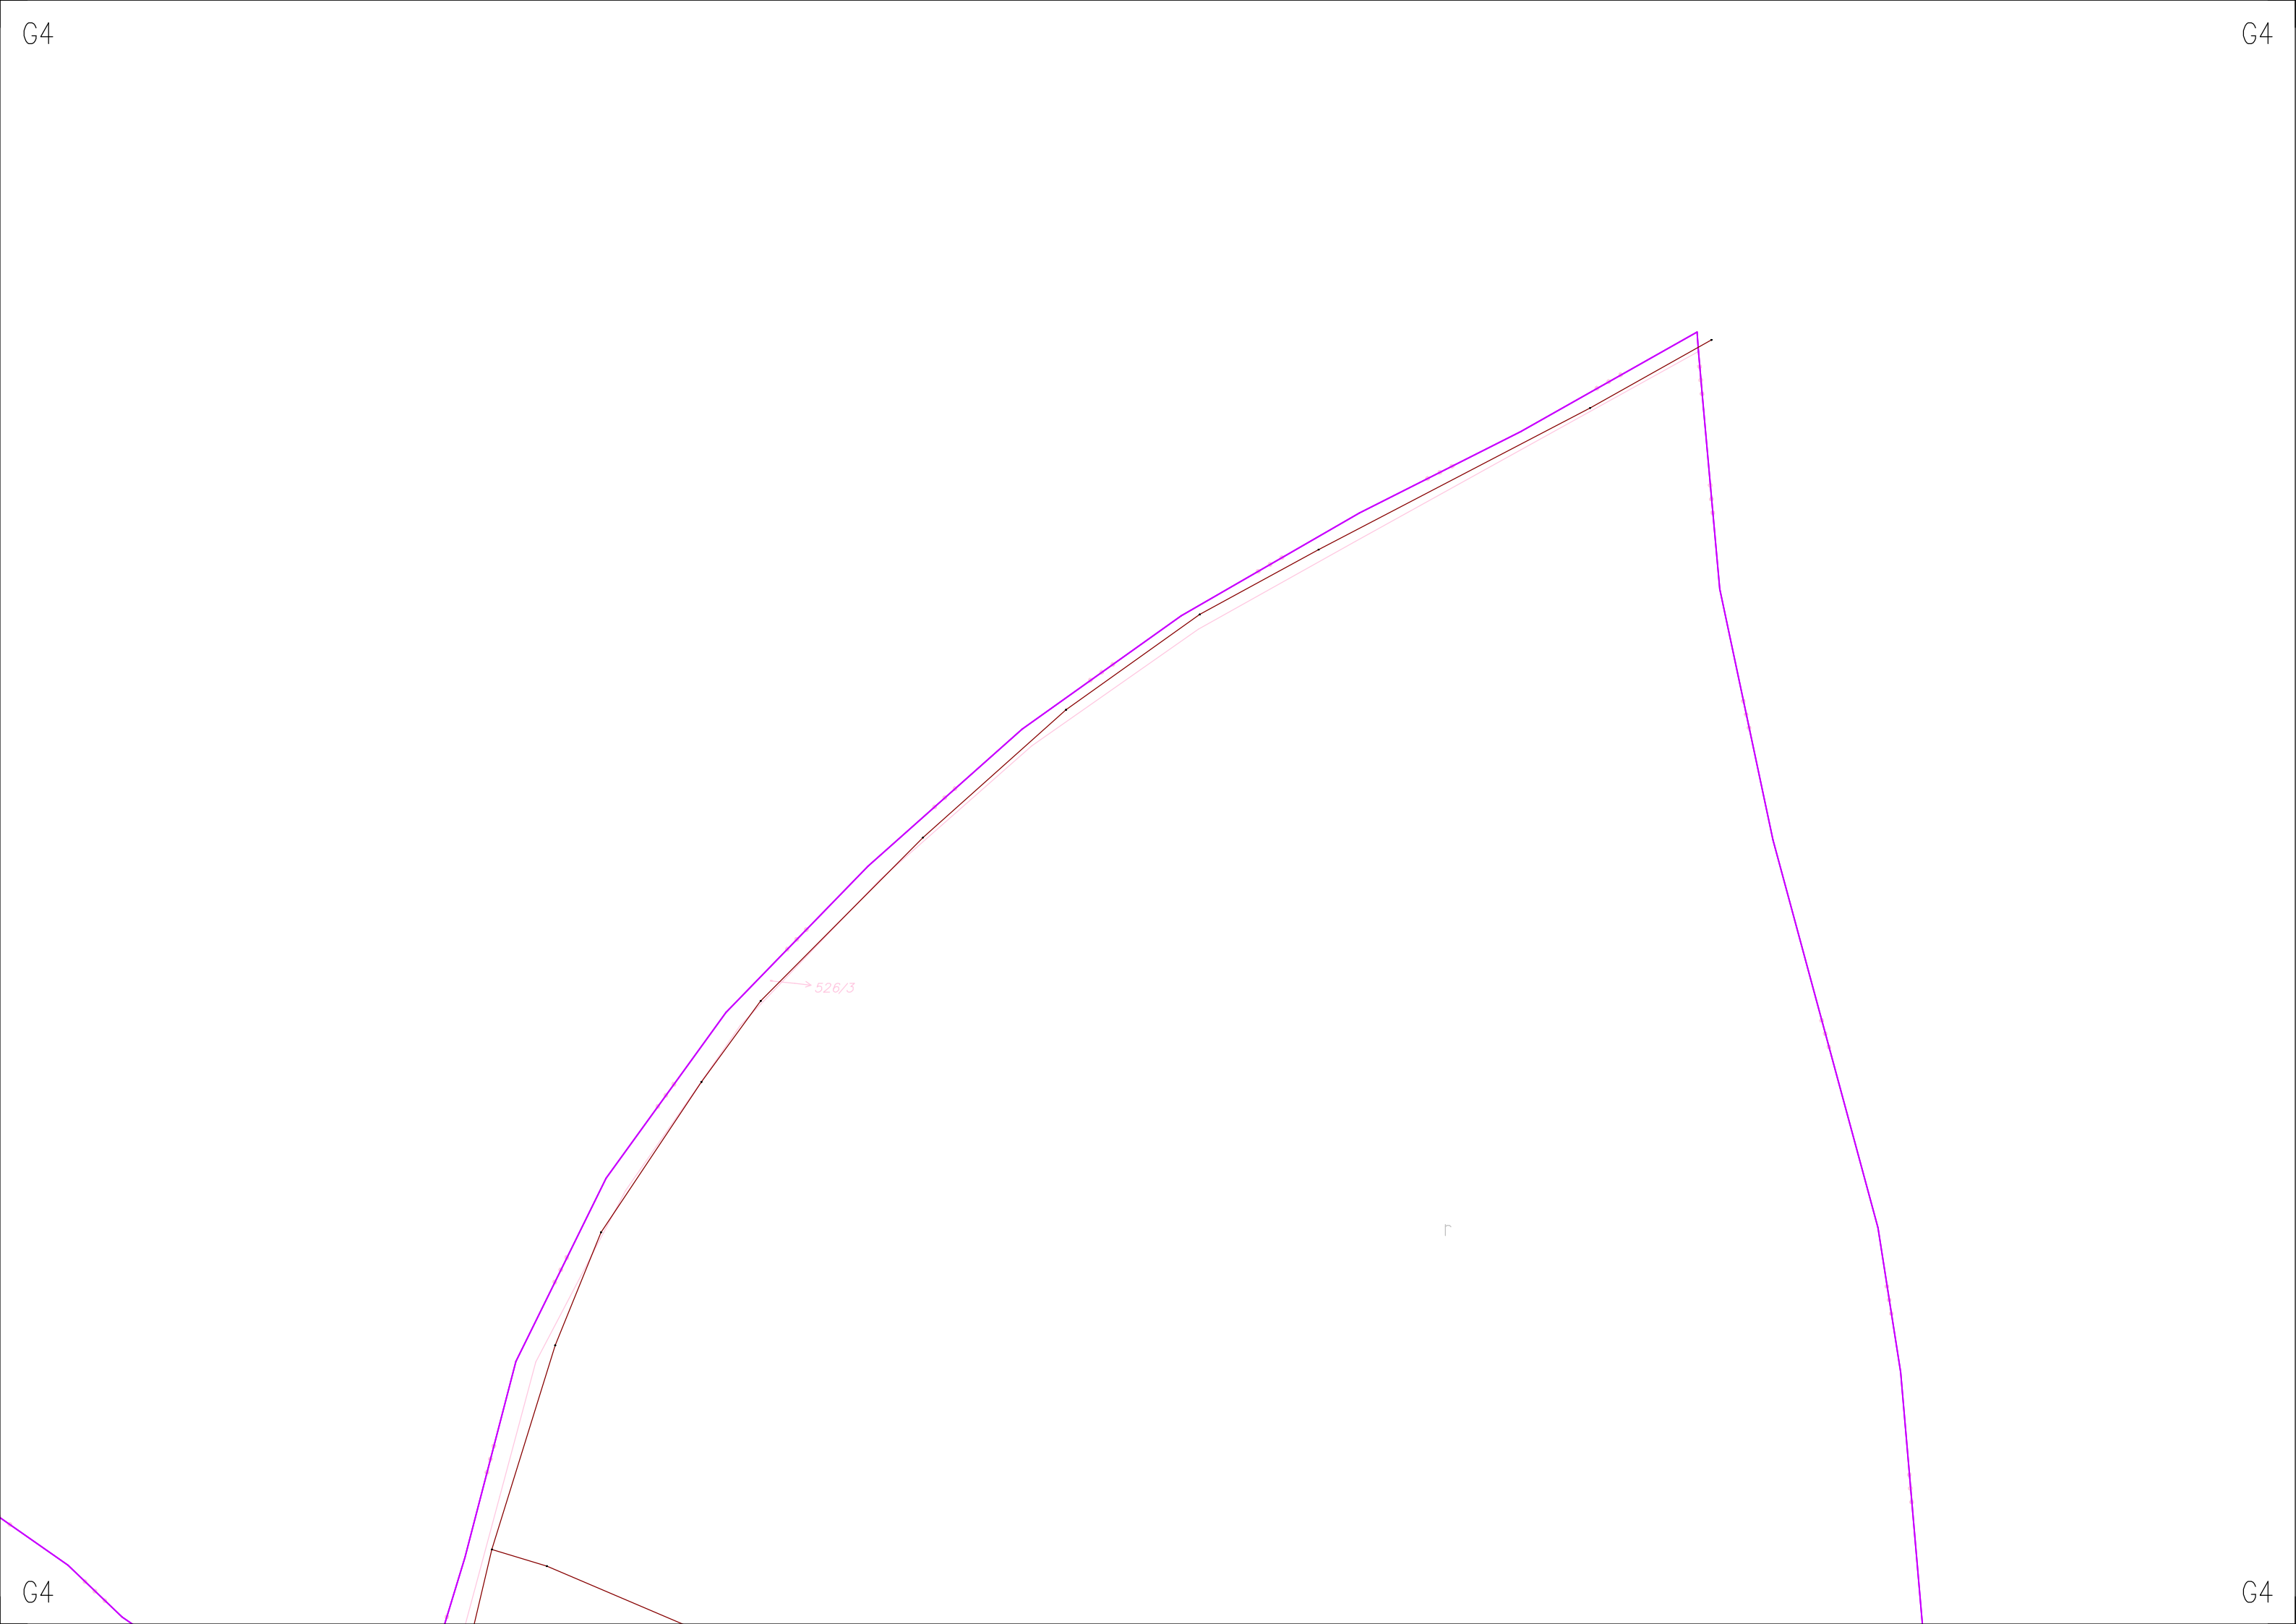

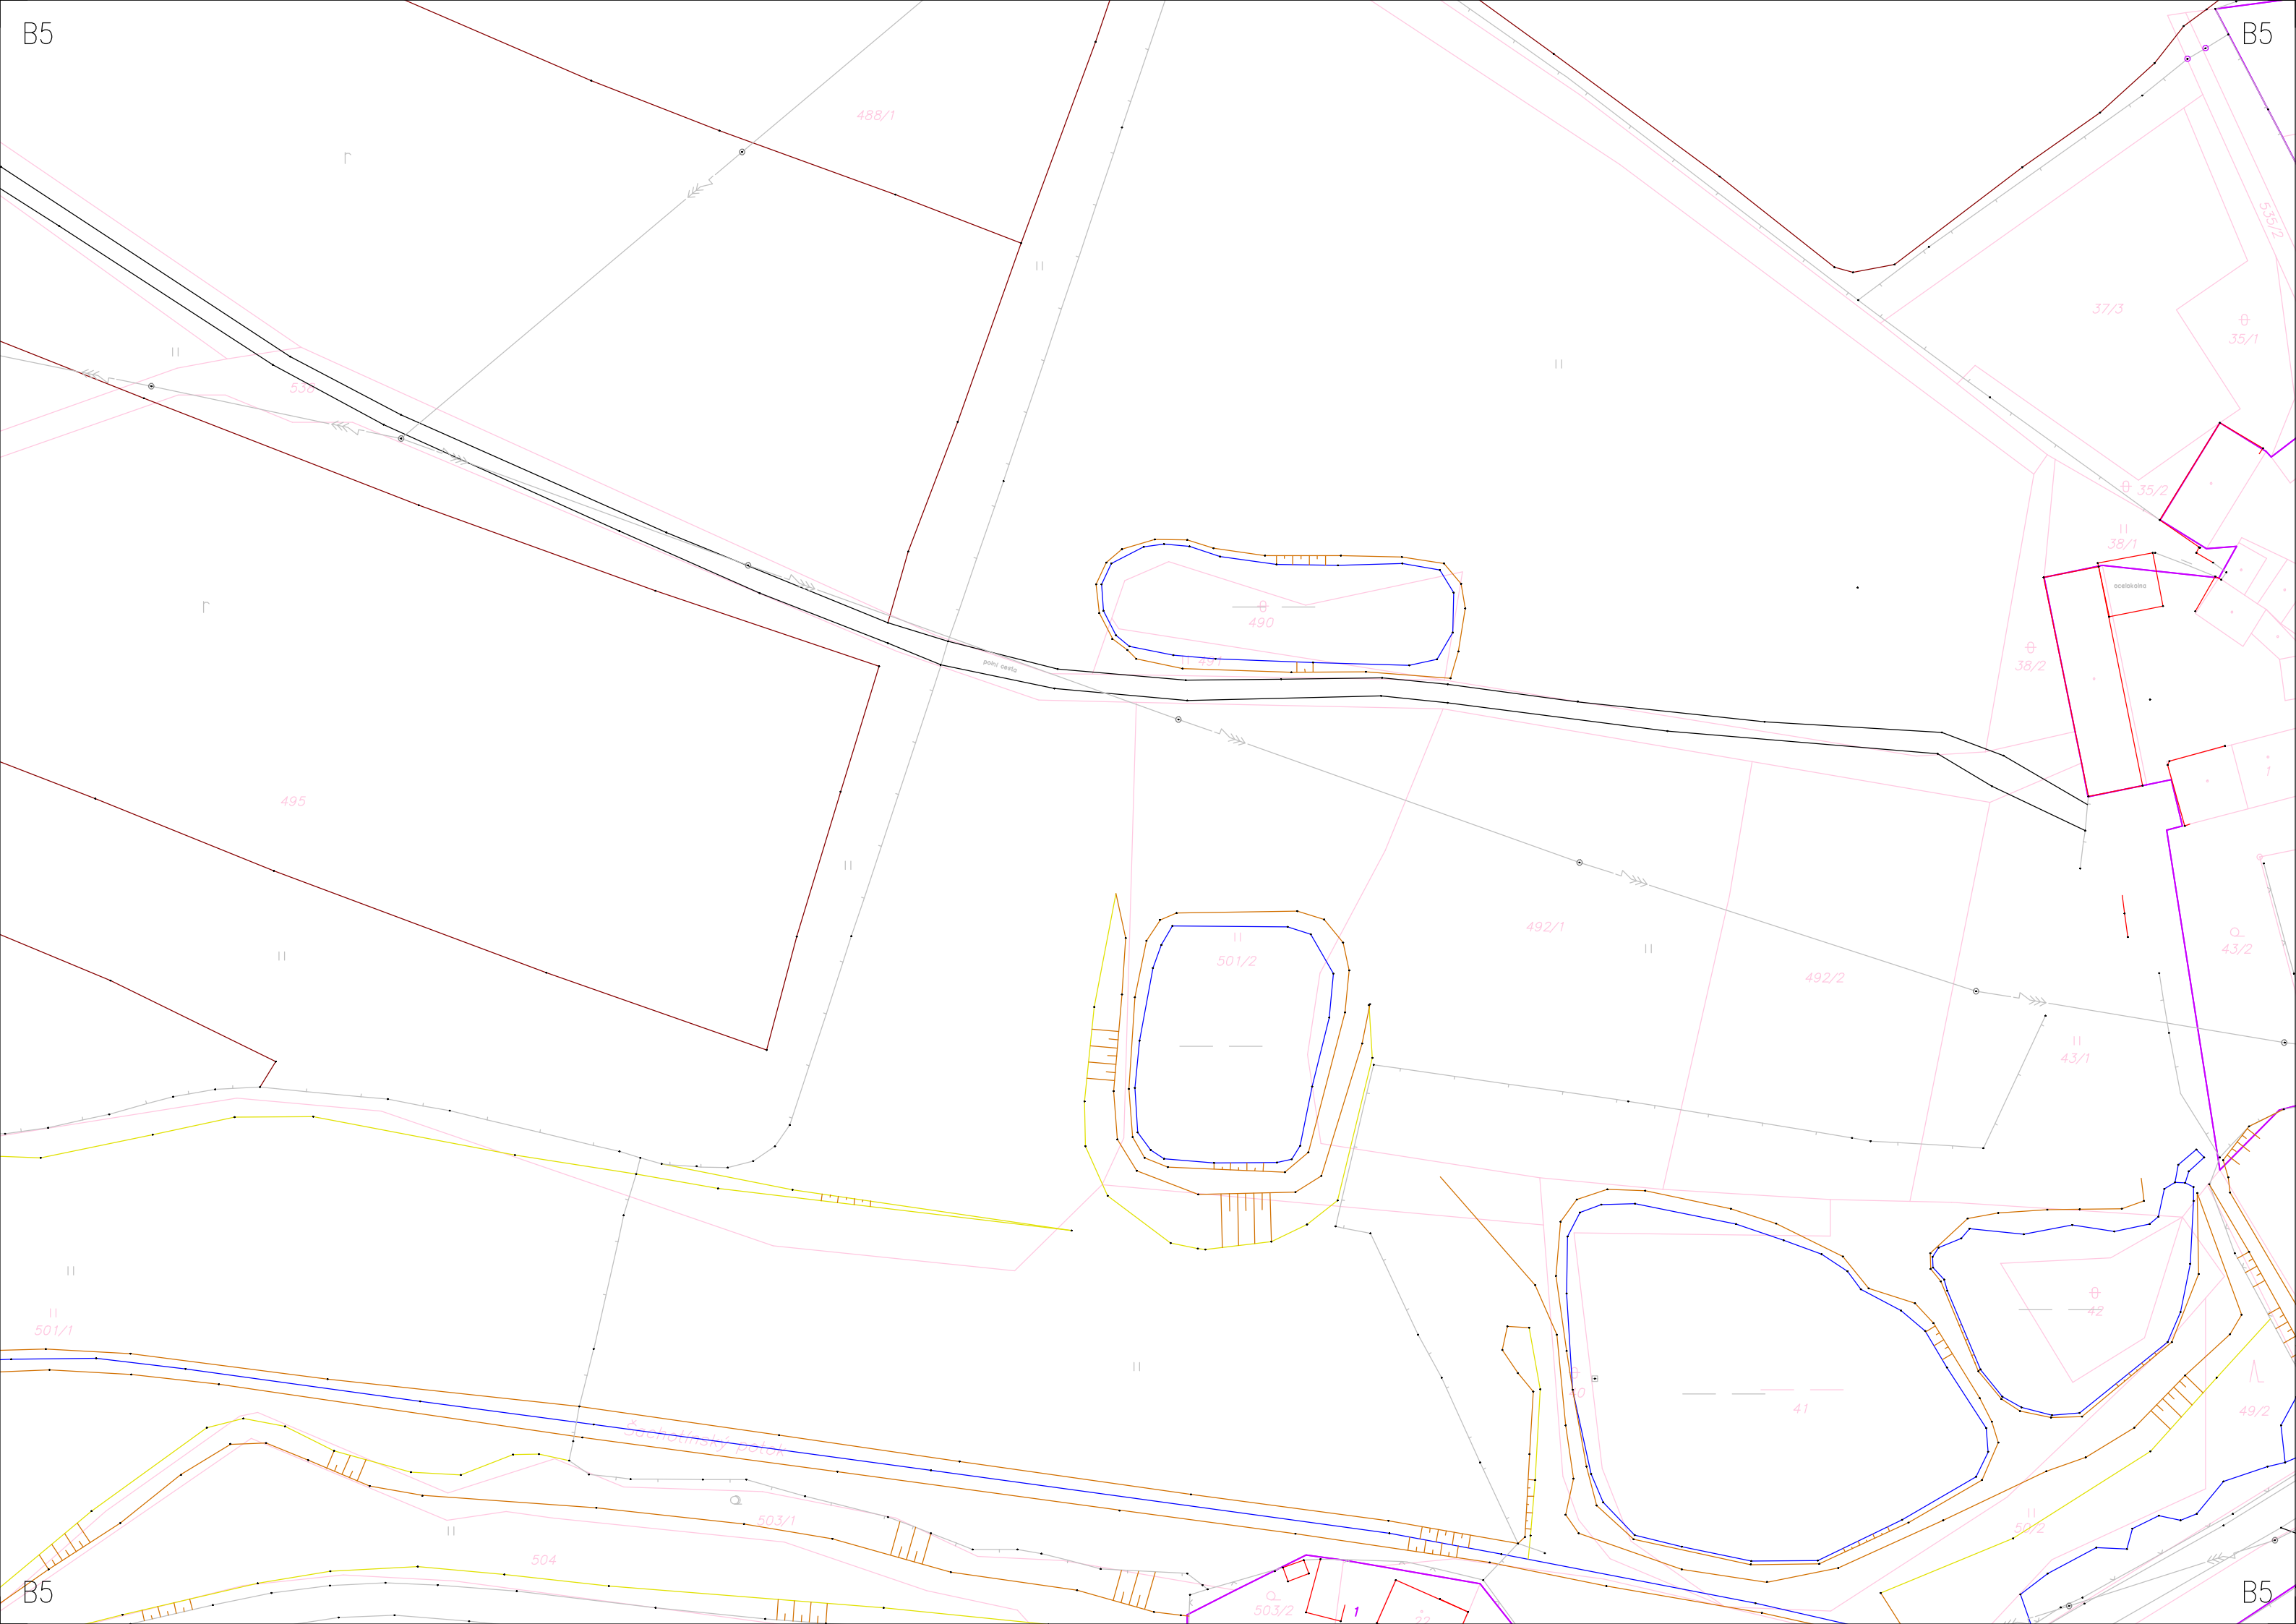

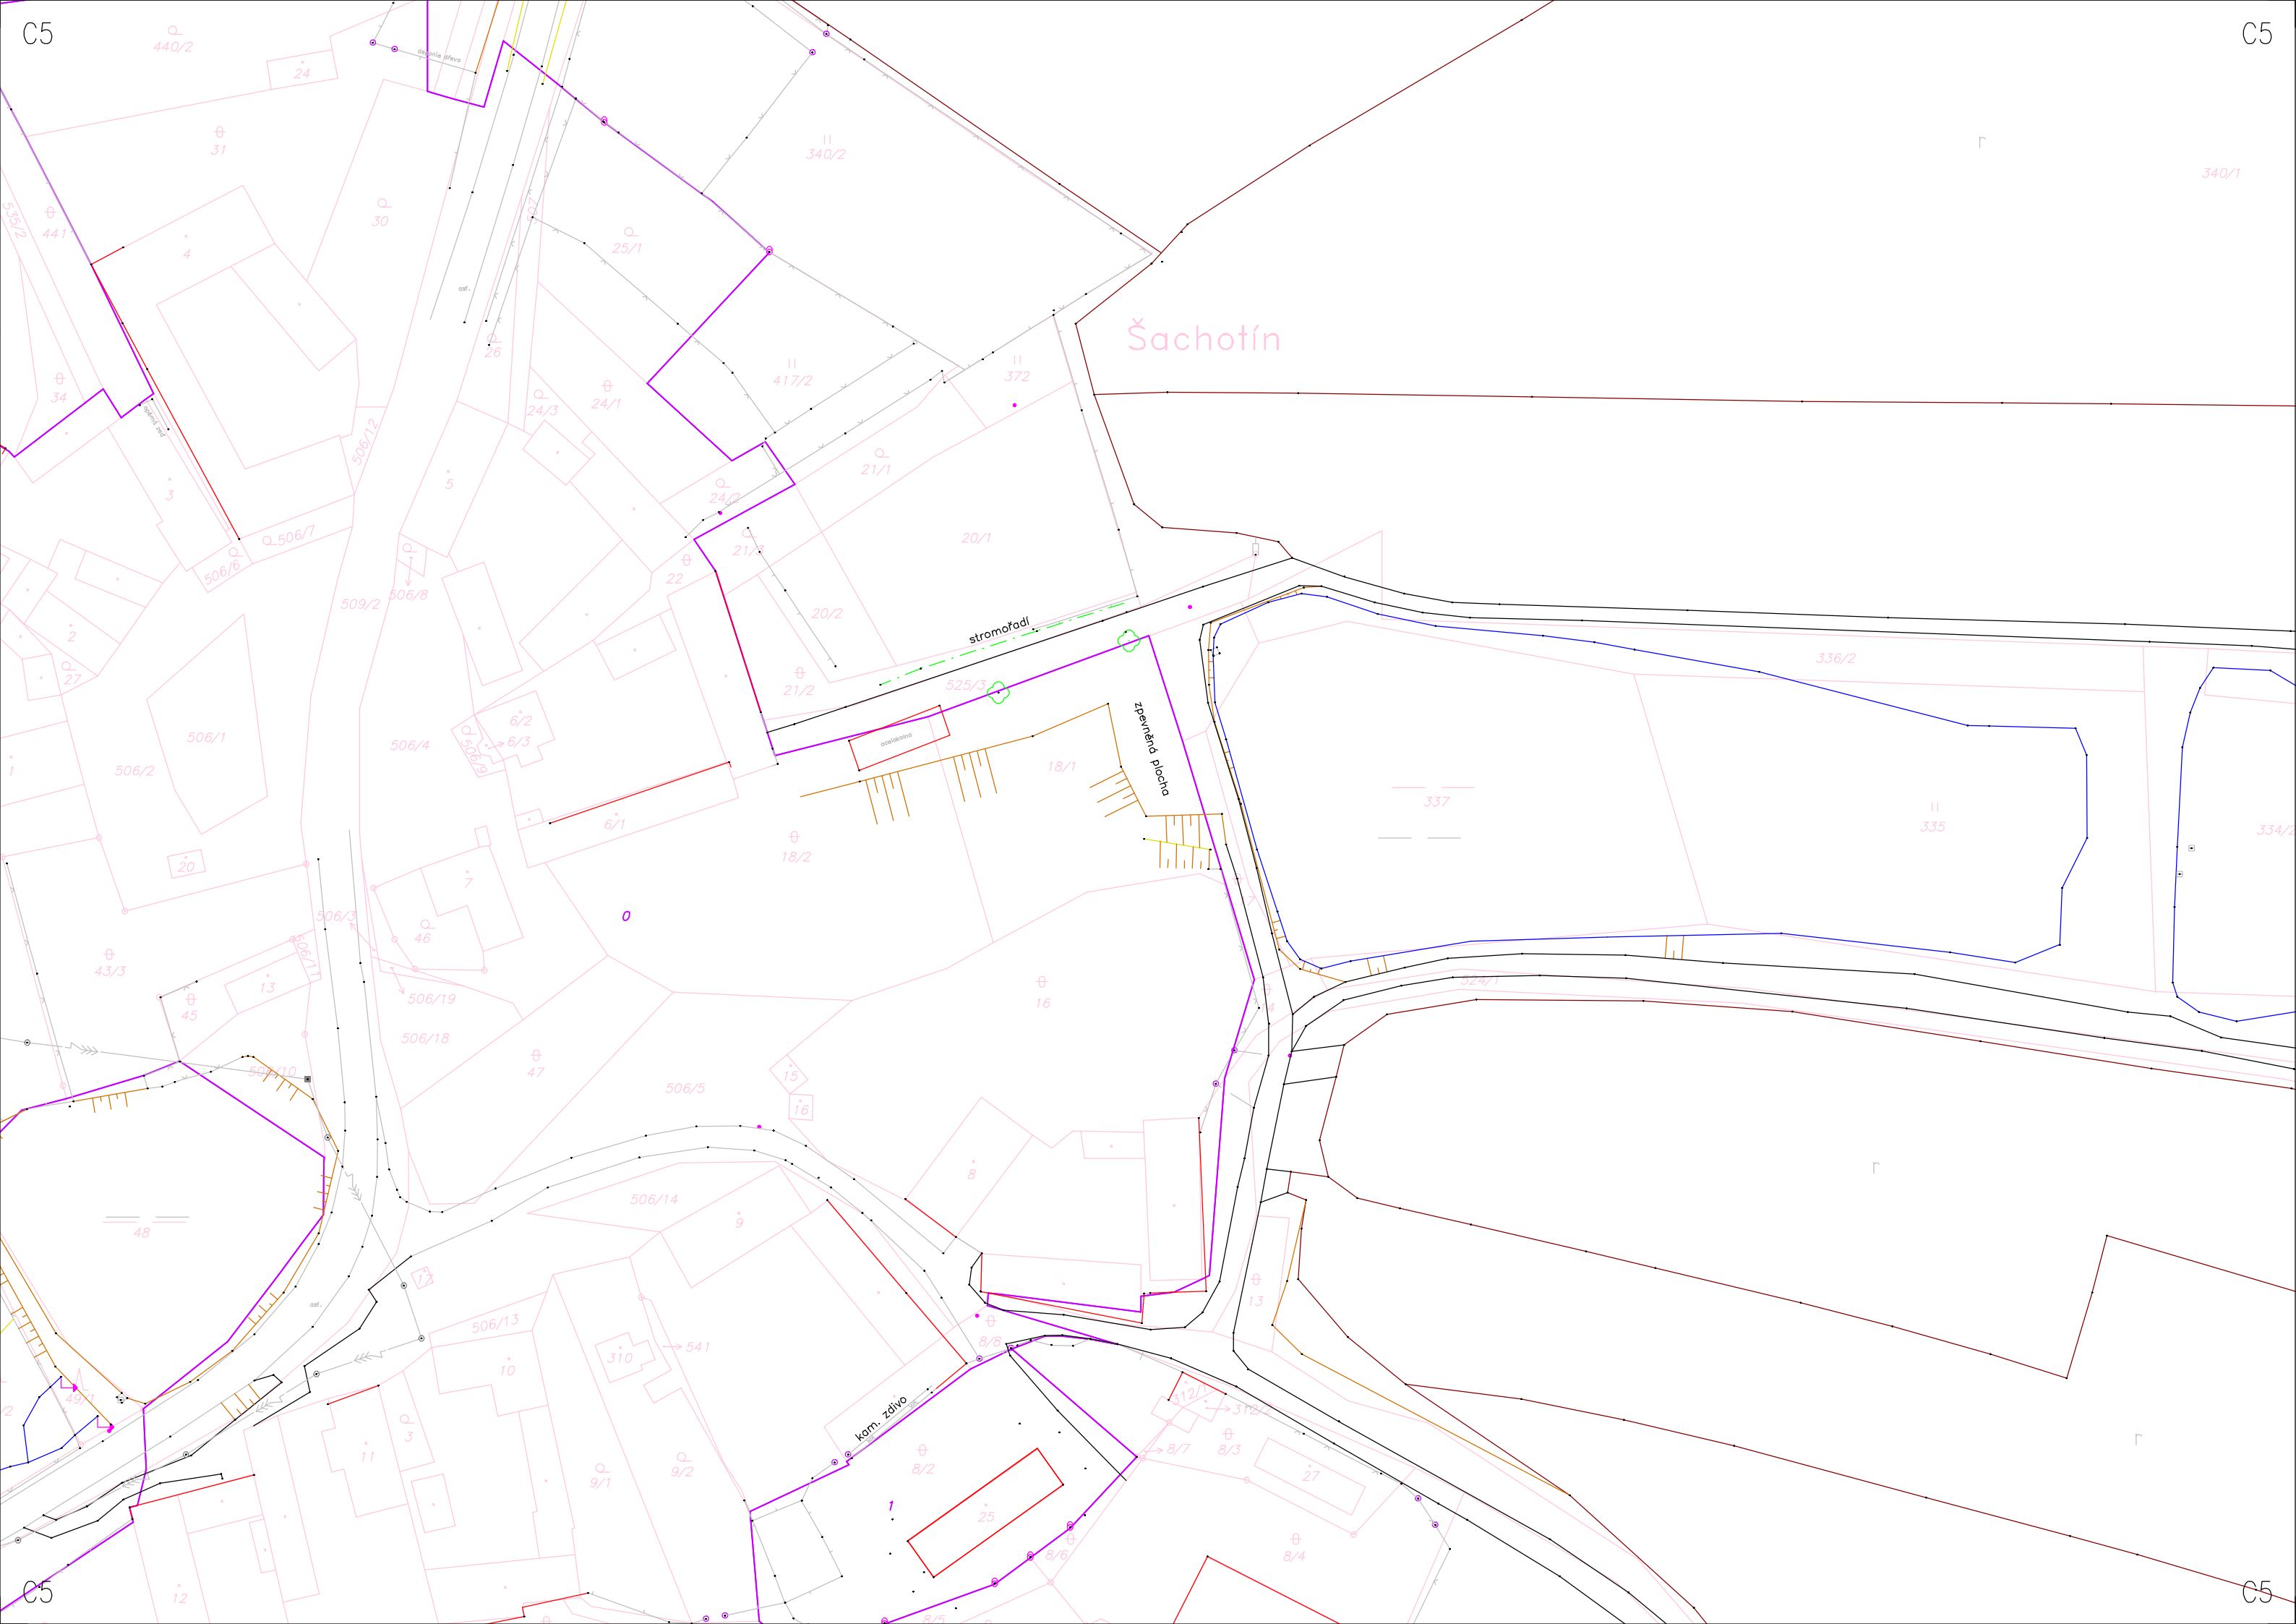










Λ

B6

~~B6~~

B6

B6

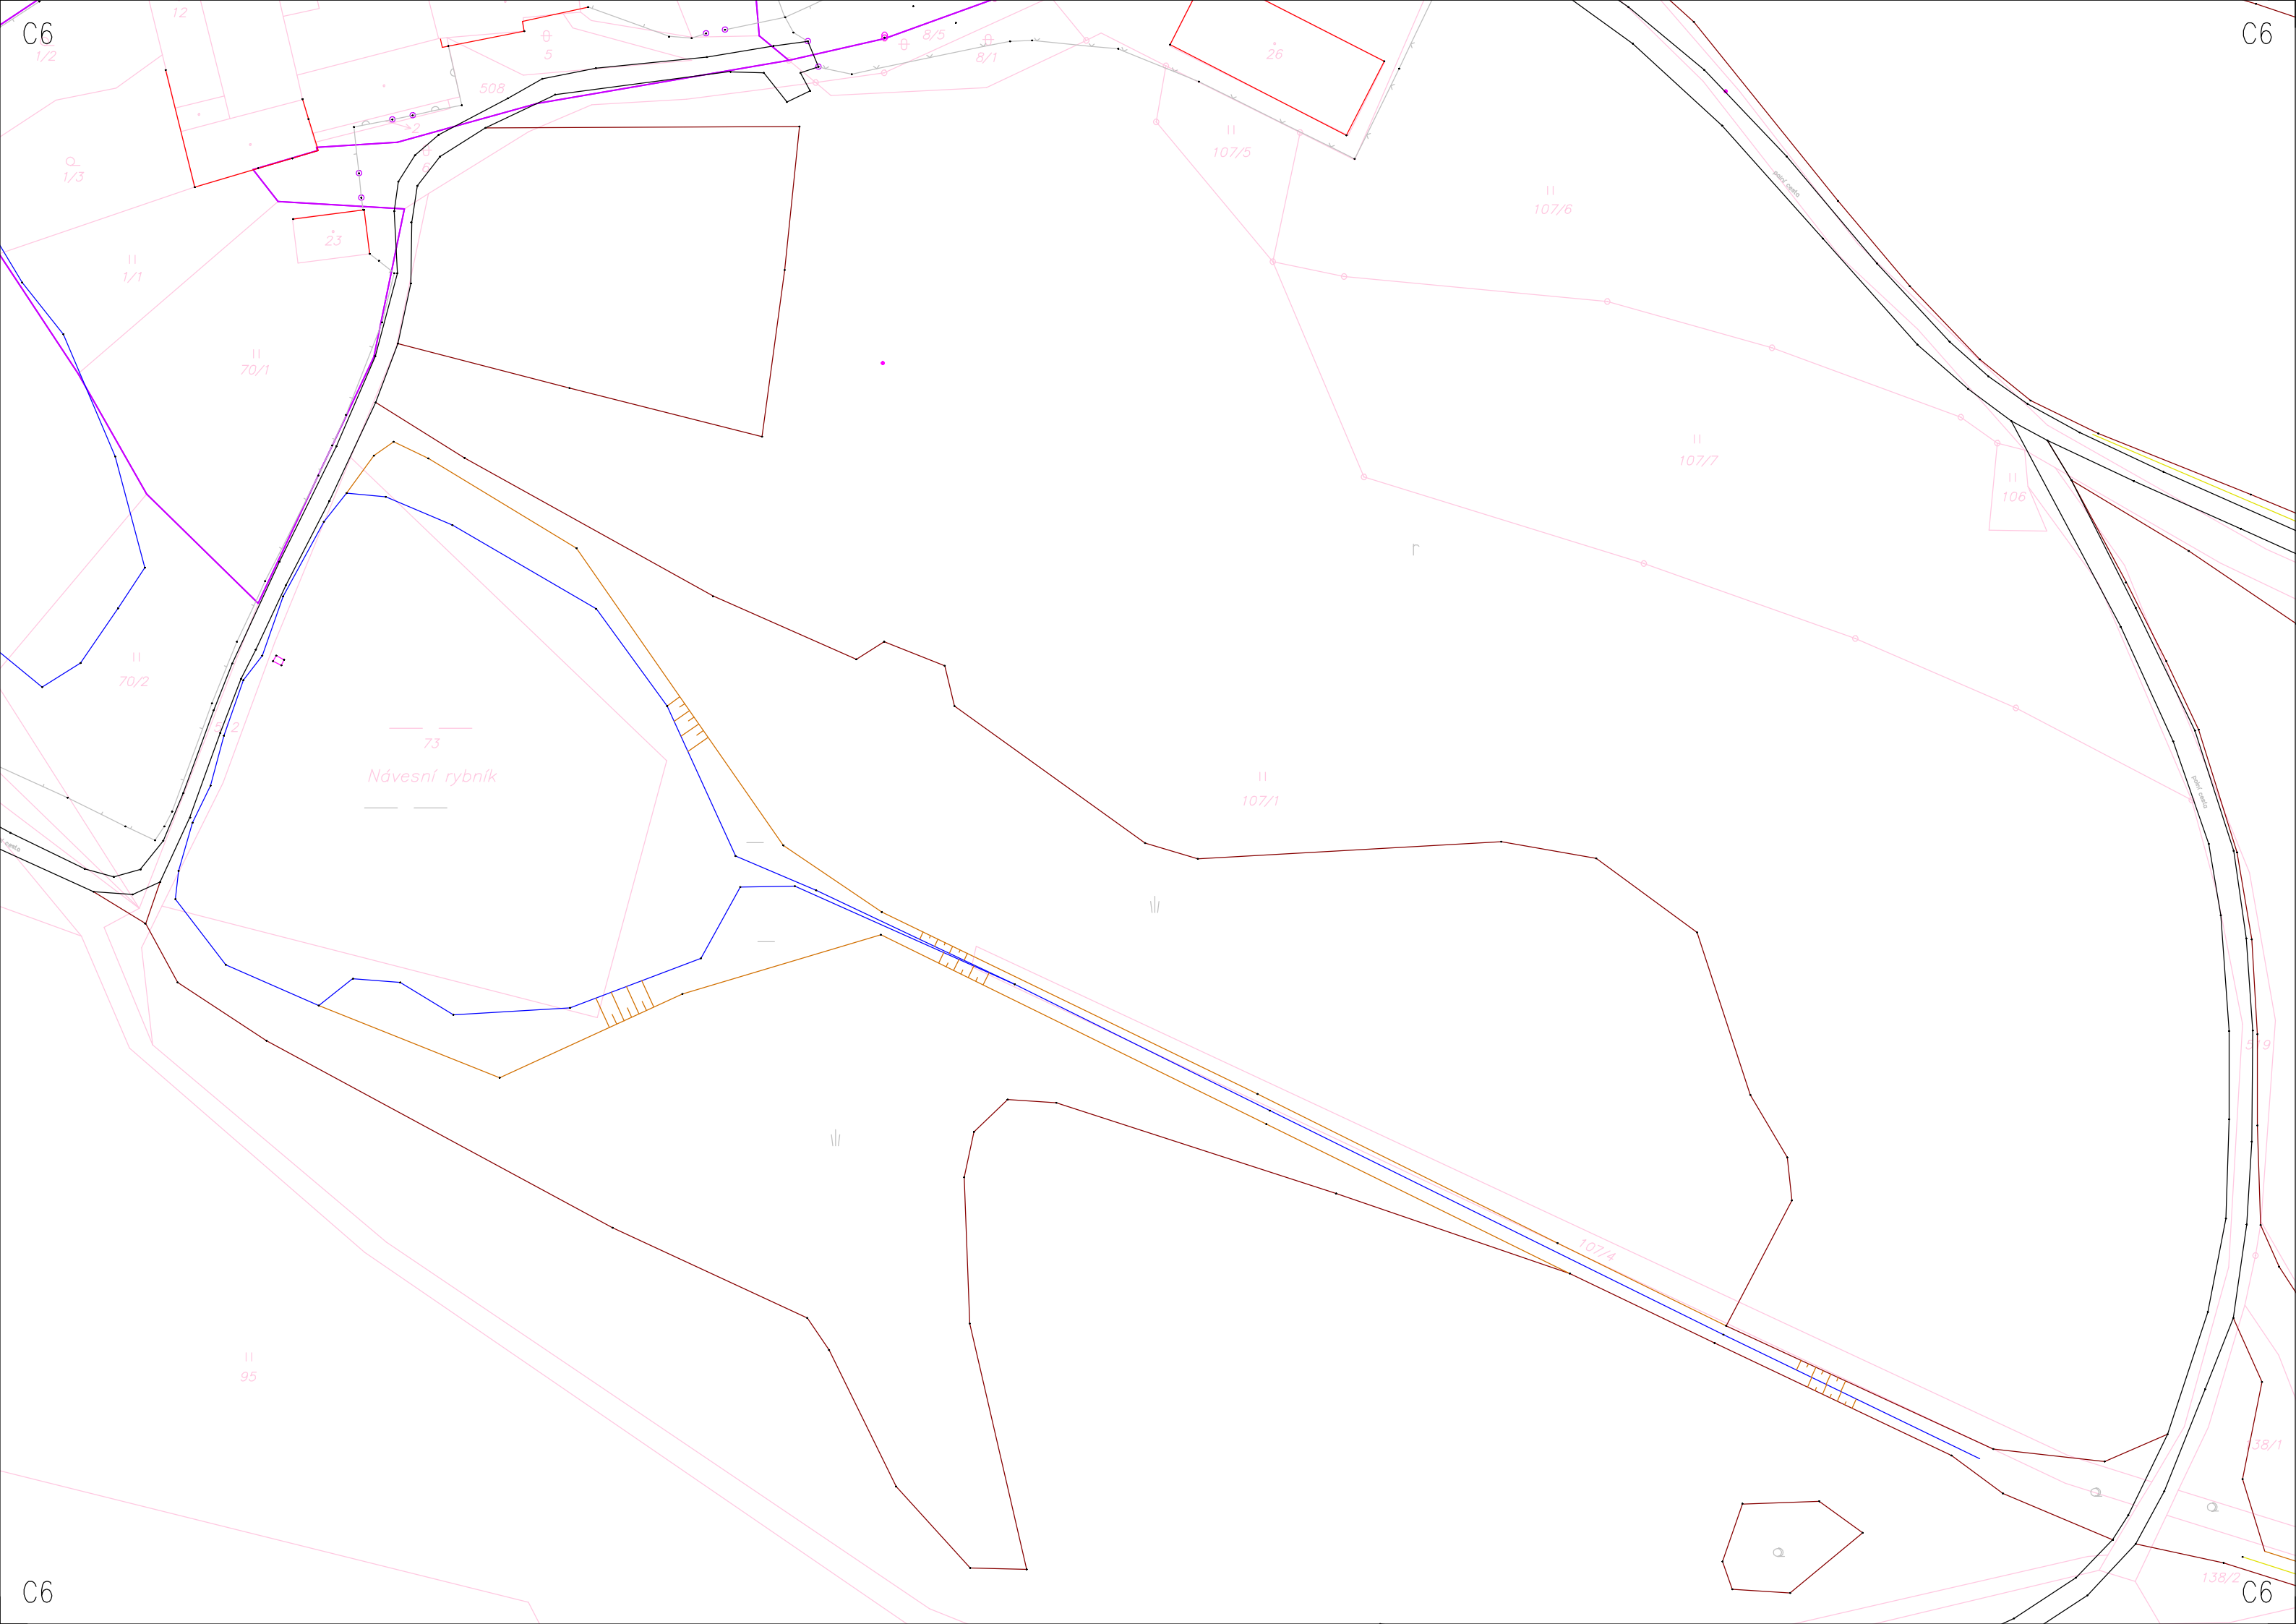



D6

D6

K Brzkovu

232/1

2

521

143

9

8/1

146/2

D6

D6





G6

G6

G6

G6



Λ

Λ
54/1

Λ
54/3

510

r

Λ




D7

11
146/3

D7



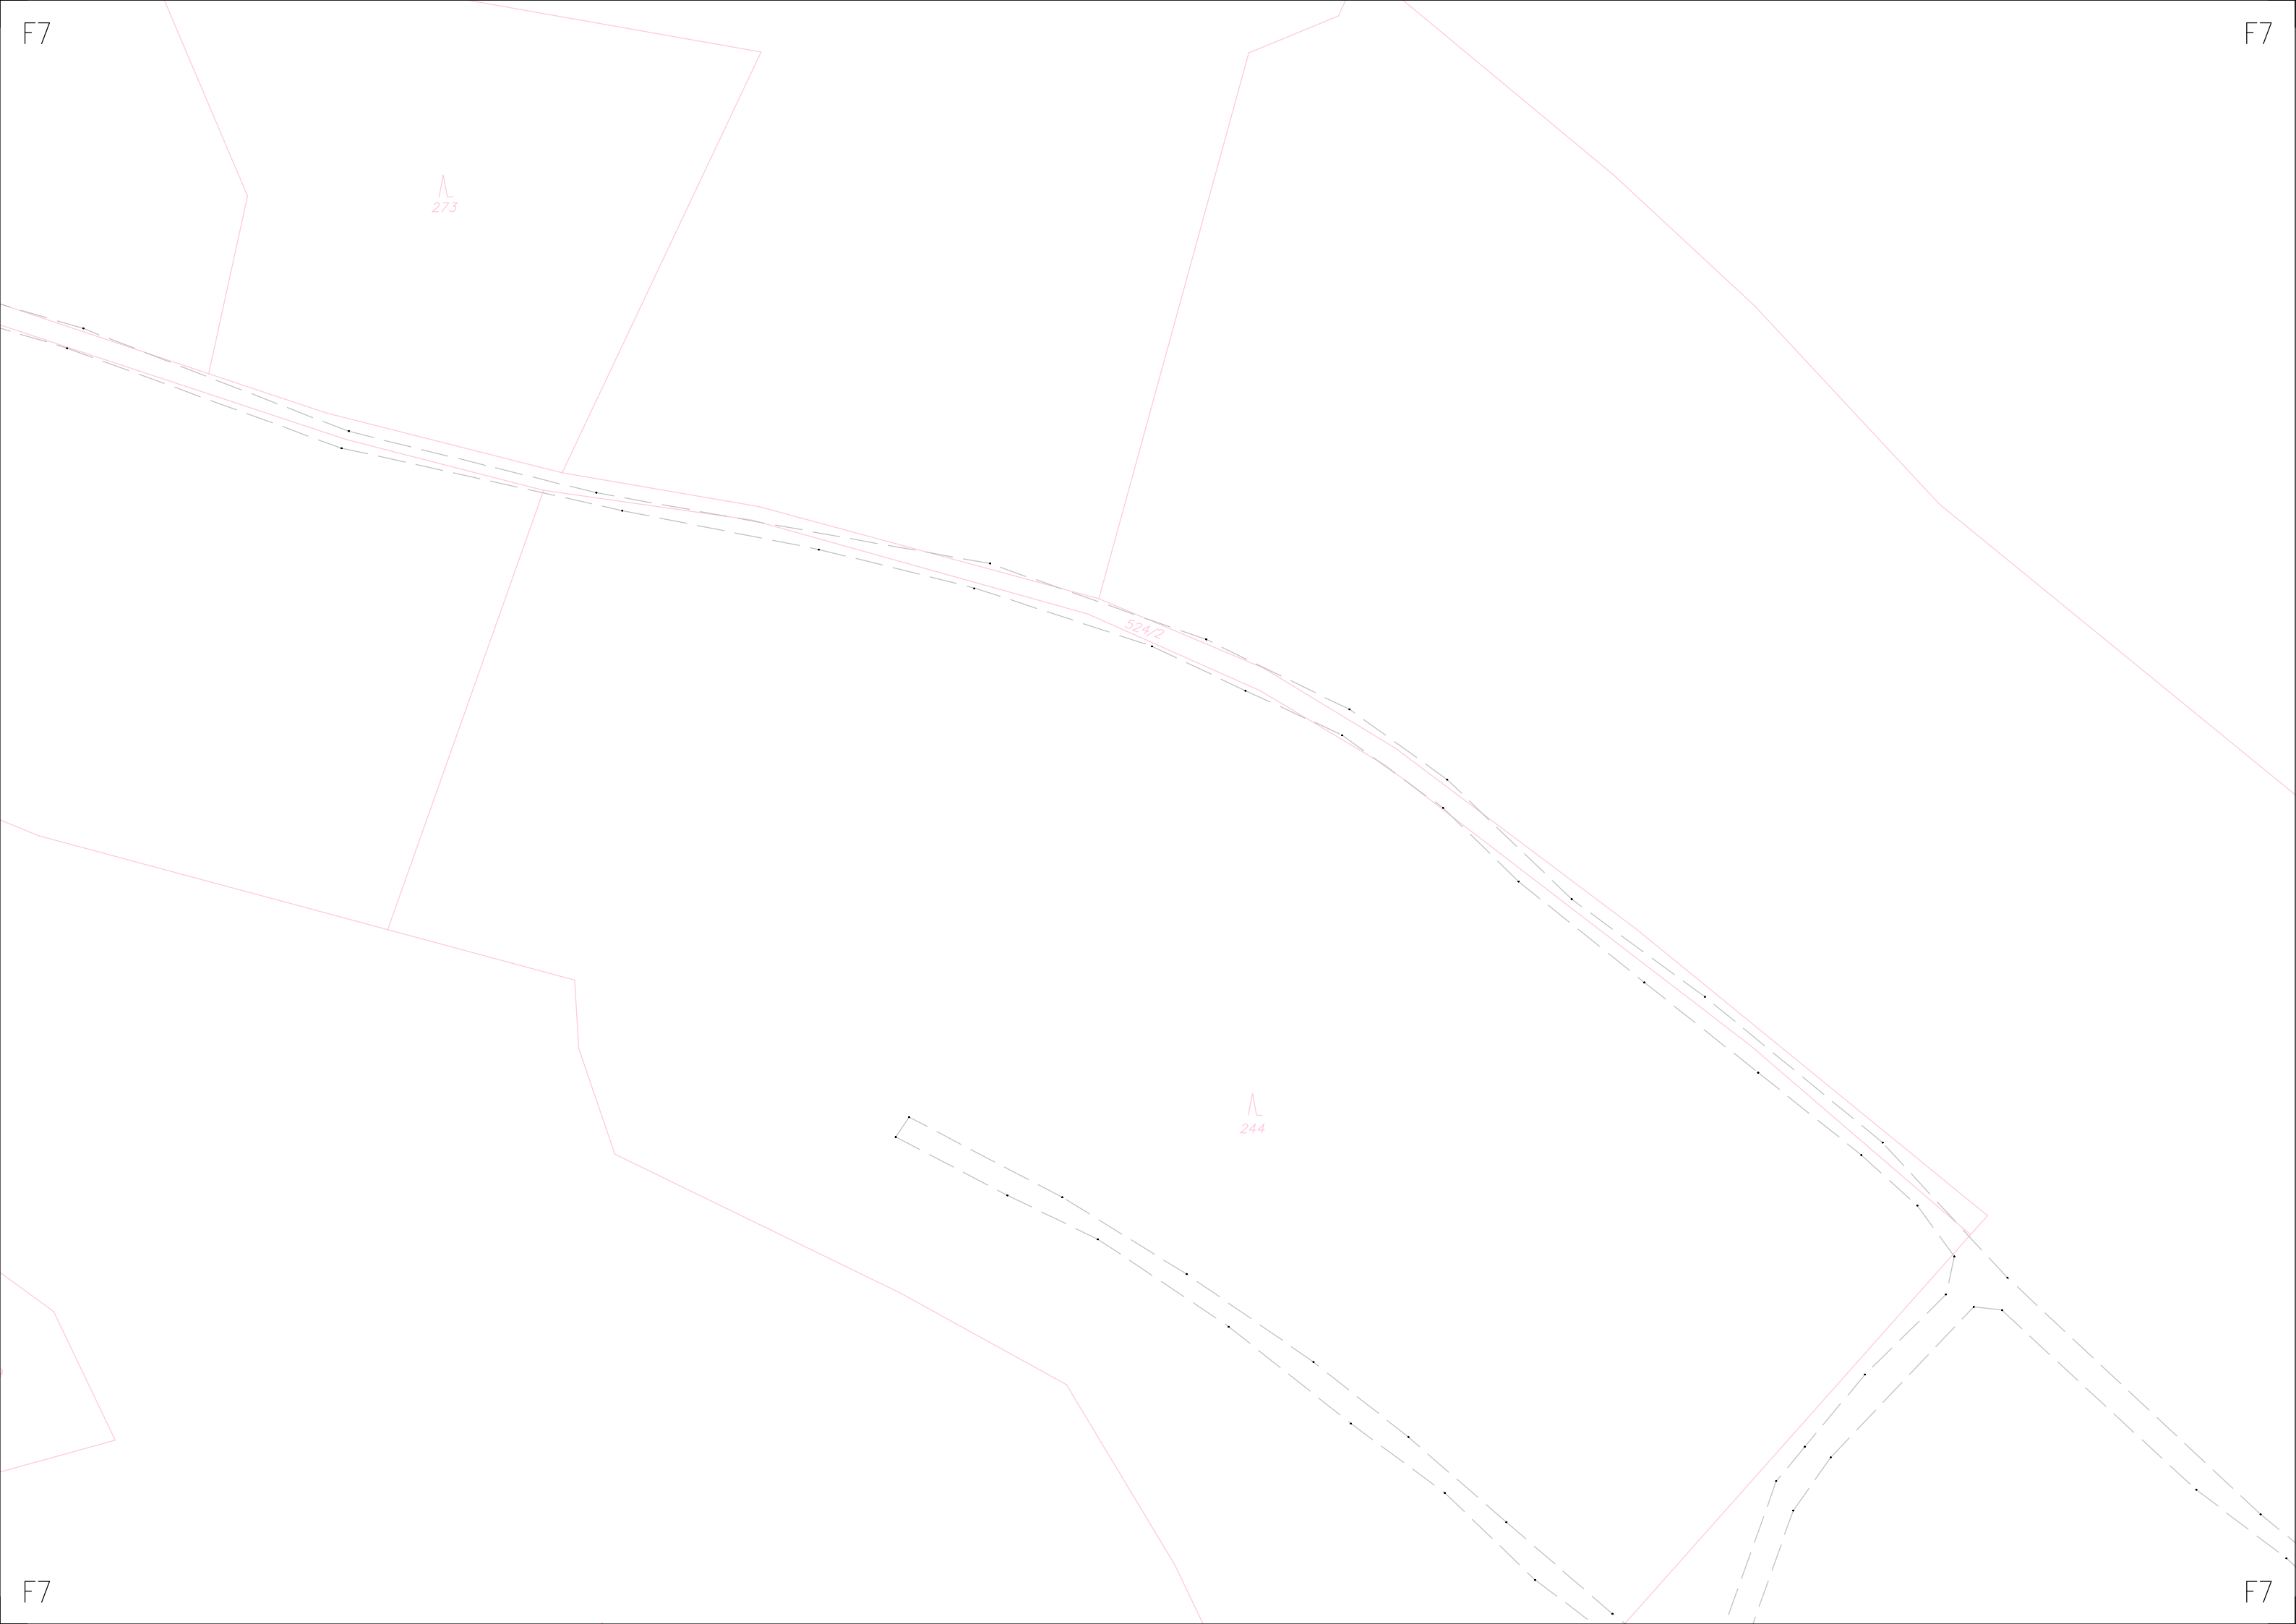





r

