



Přehledka kladu listů formátu A3
Polohopisné zaměření zájmového území


KoPÚ Kněžská
Kraj: Vysočina
Okres: Havlíčkův Brod

Obec: Šlapanov
Kat. území: Kněžská
celkově náčrtů: 36
měřítko přehledky 1:10000

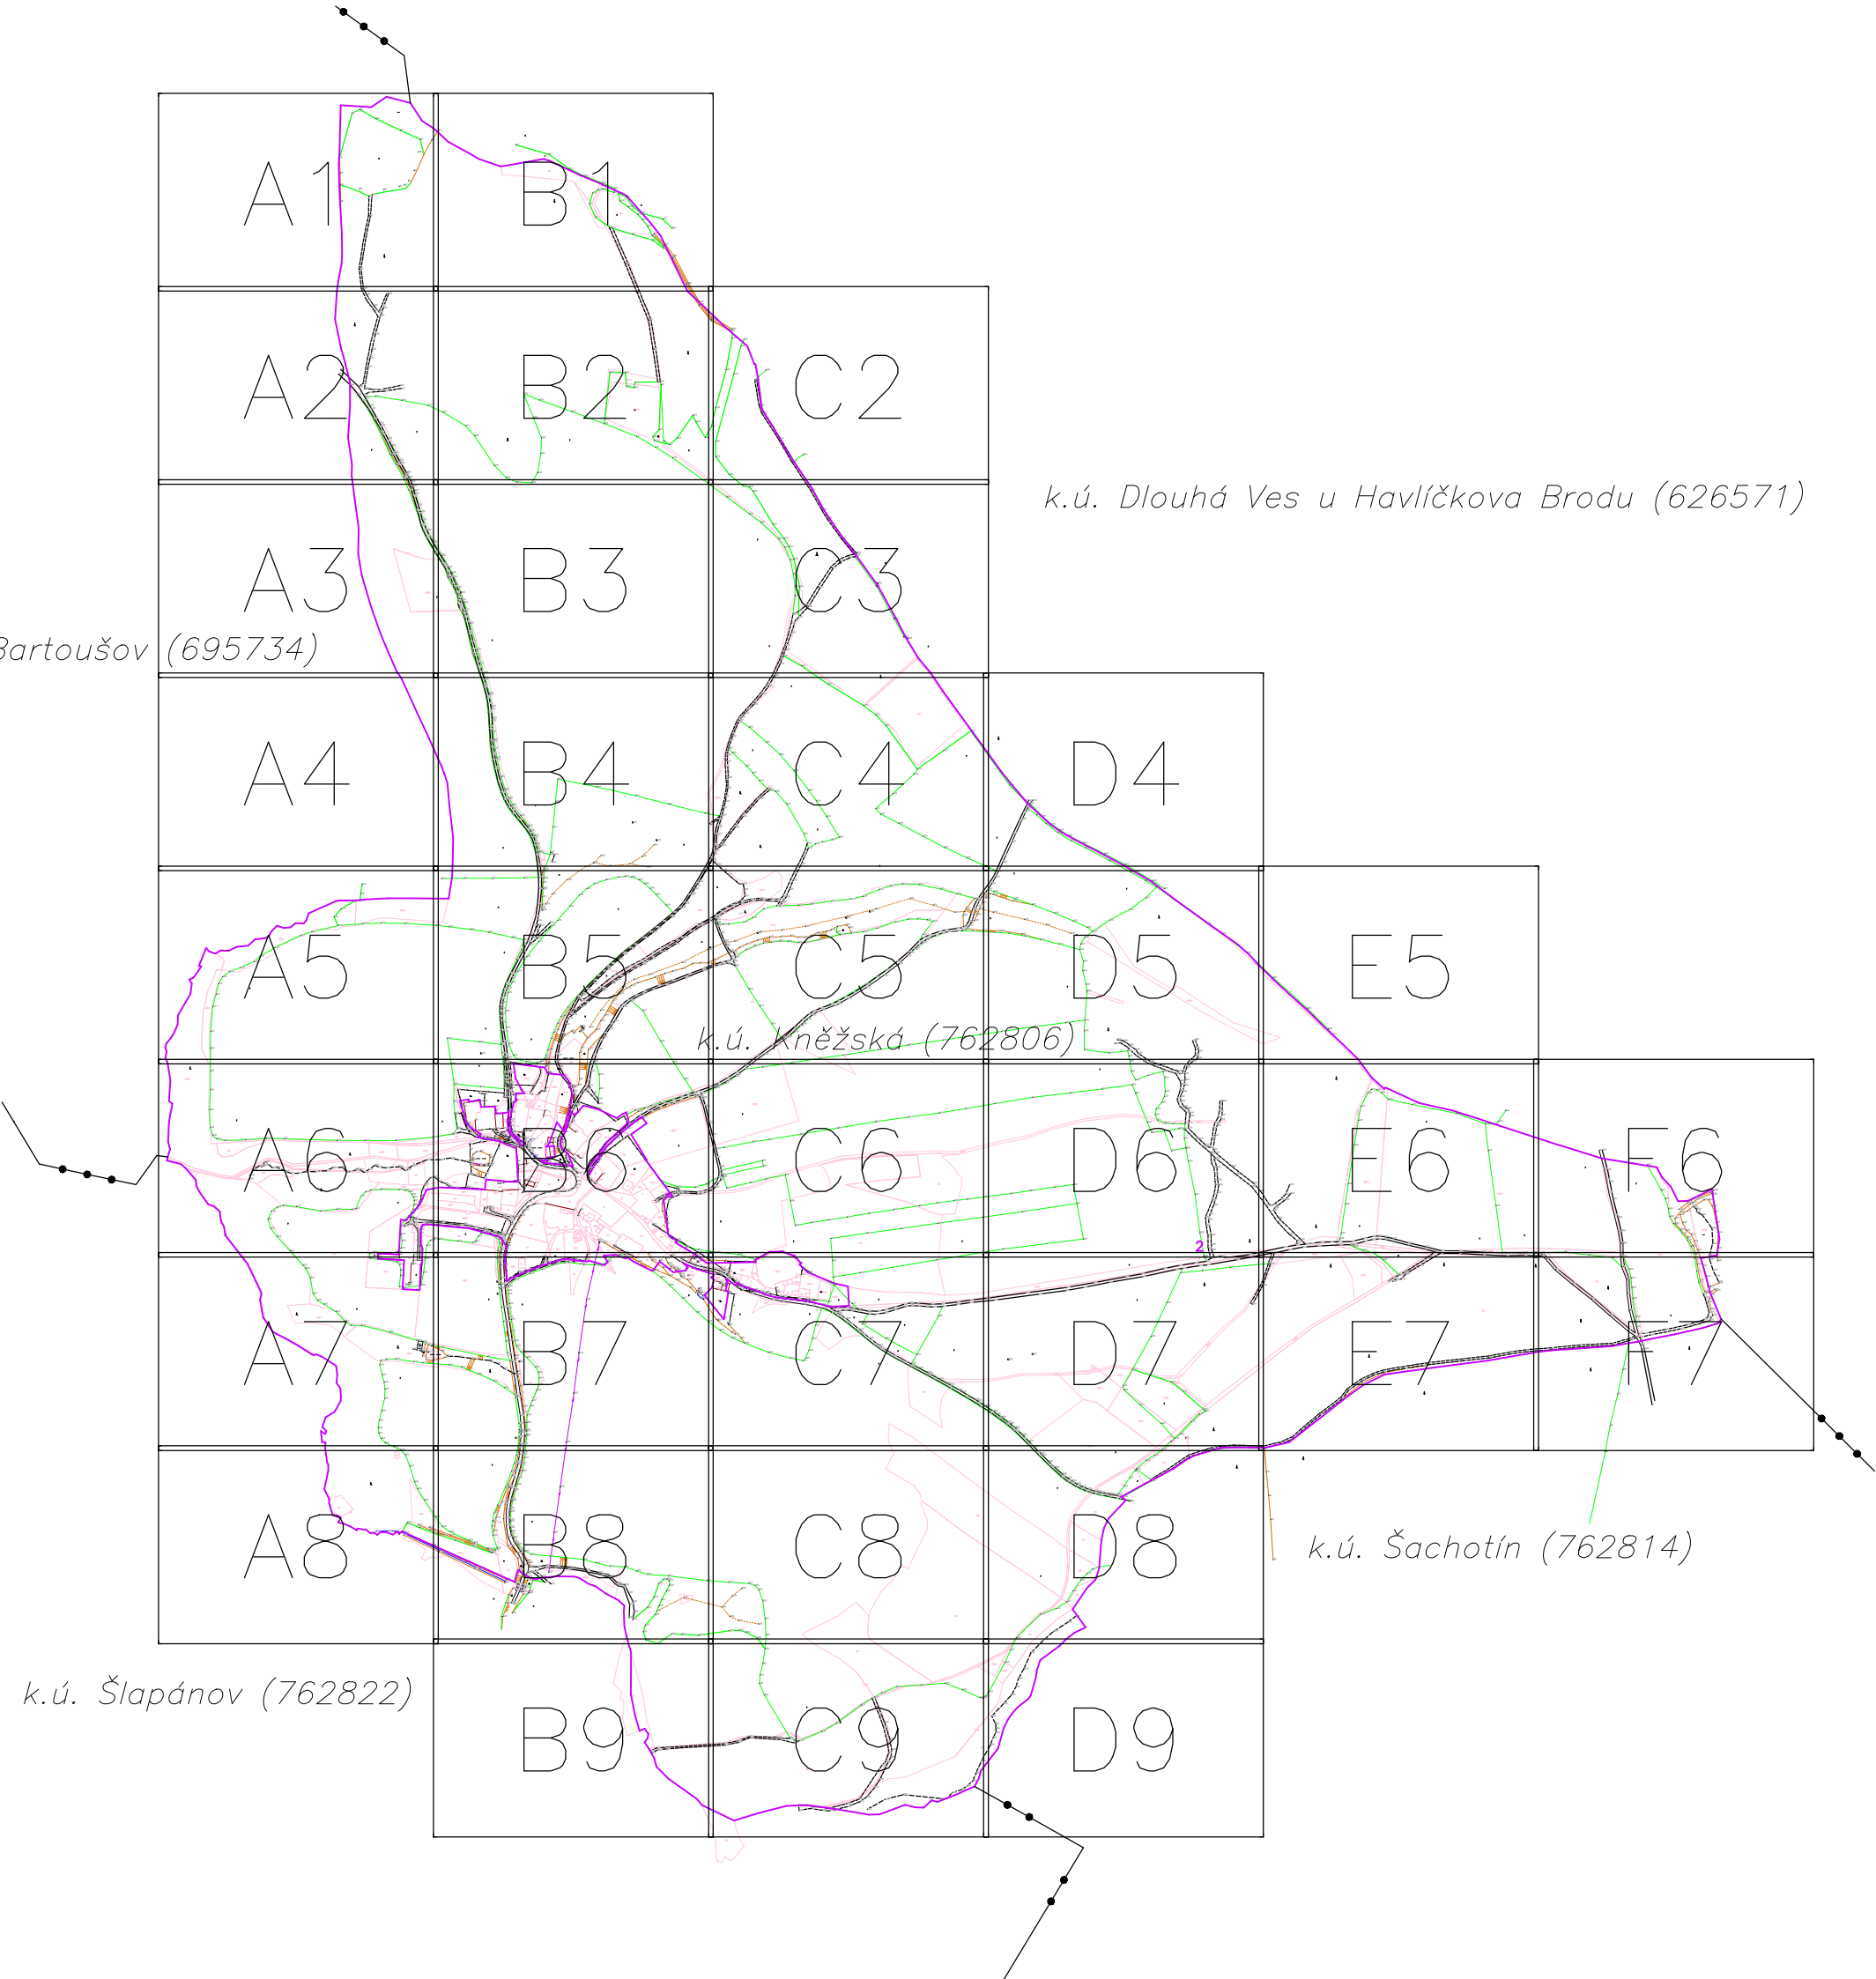

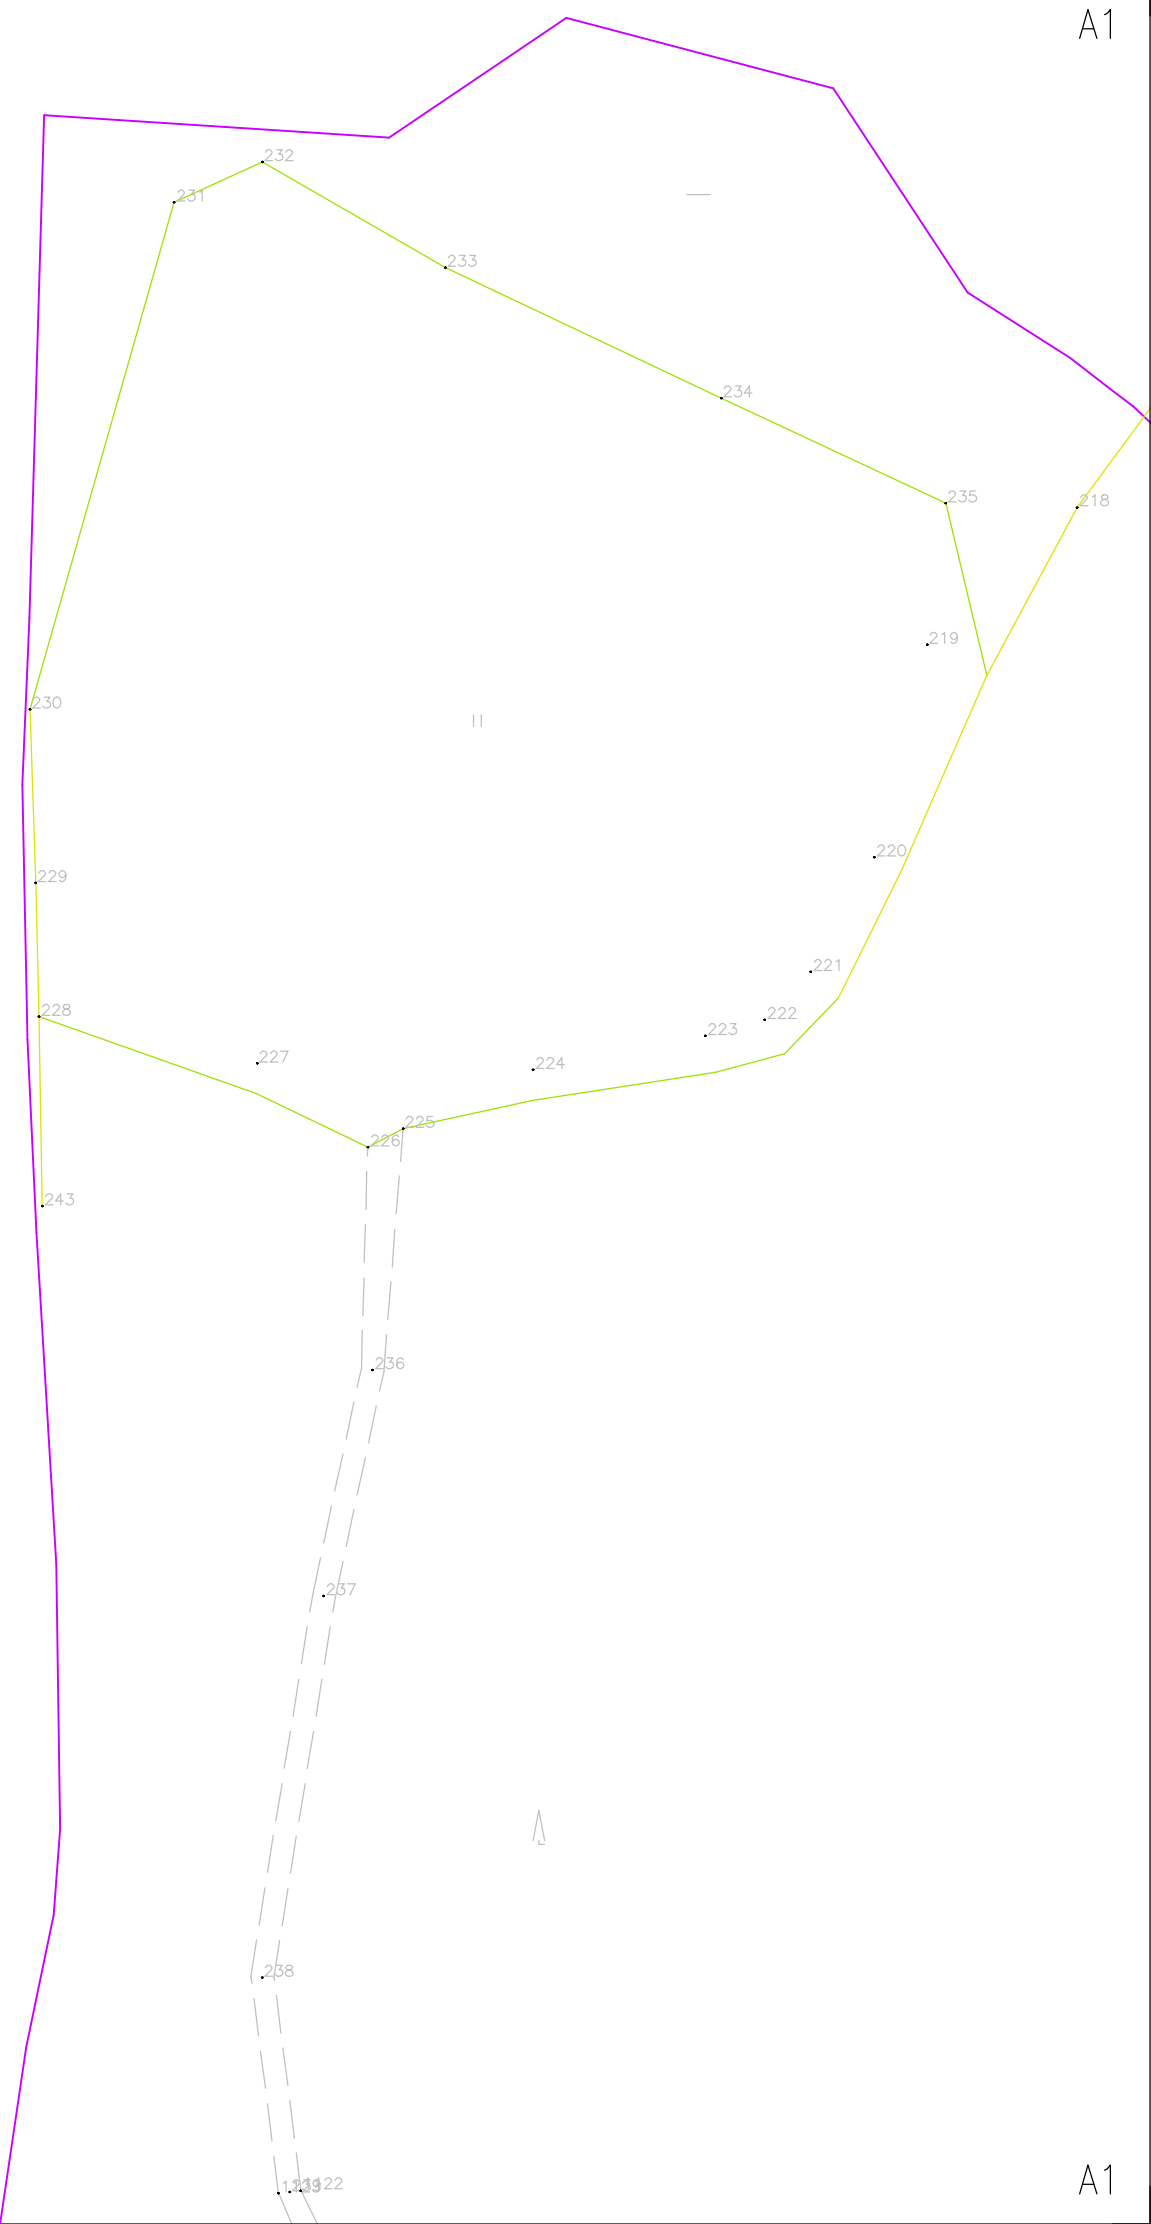



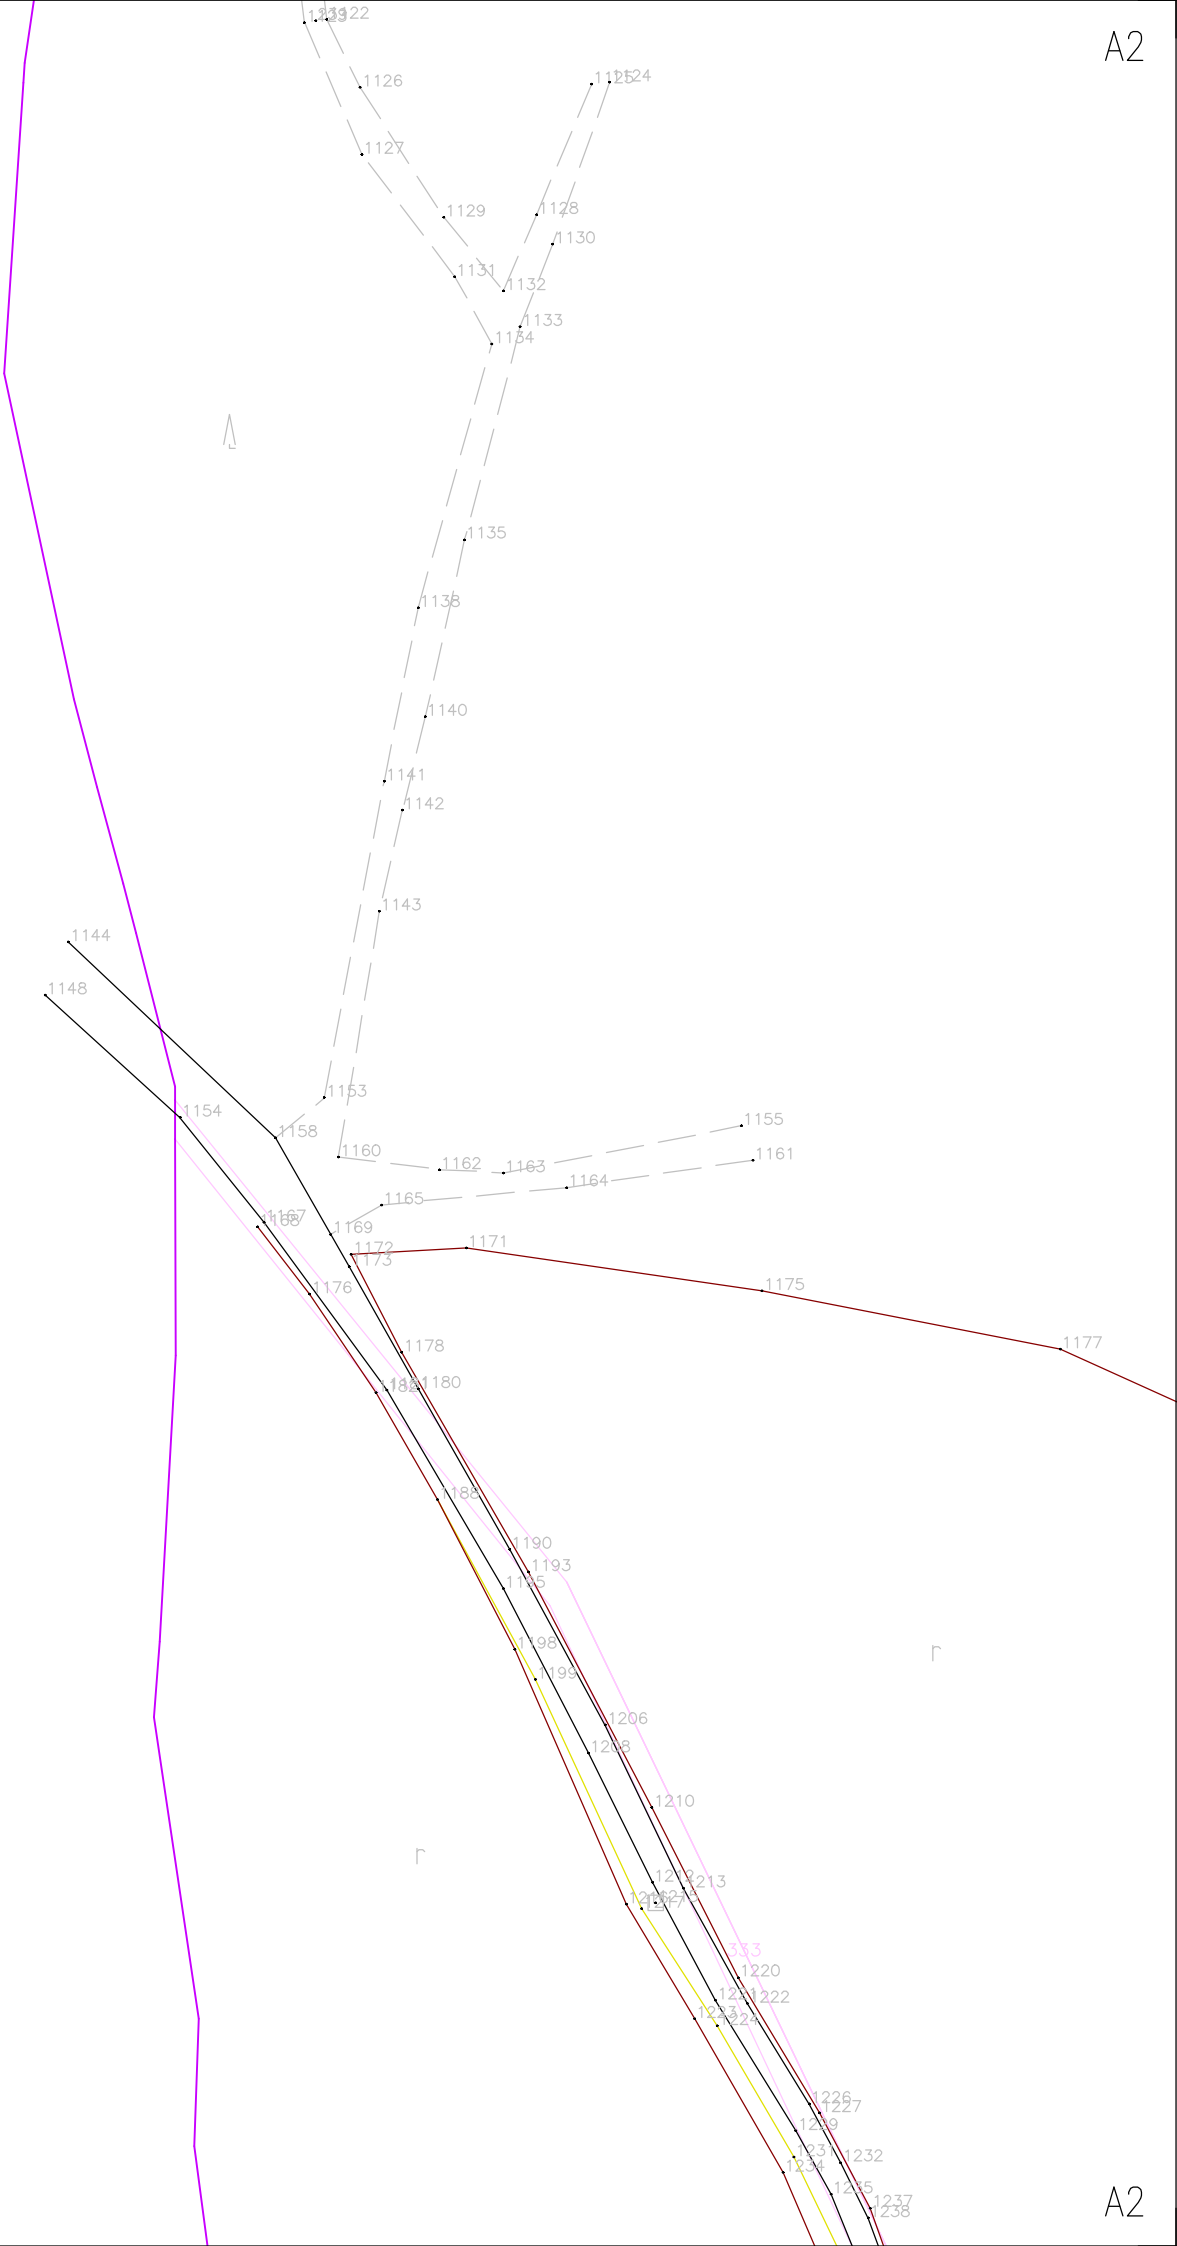



B2


B2


B2


B2

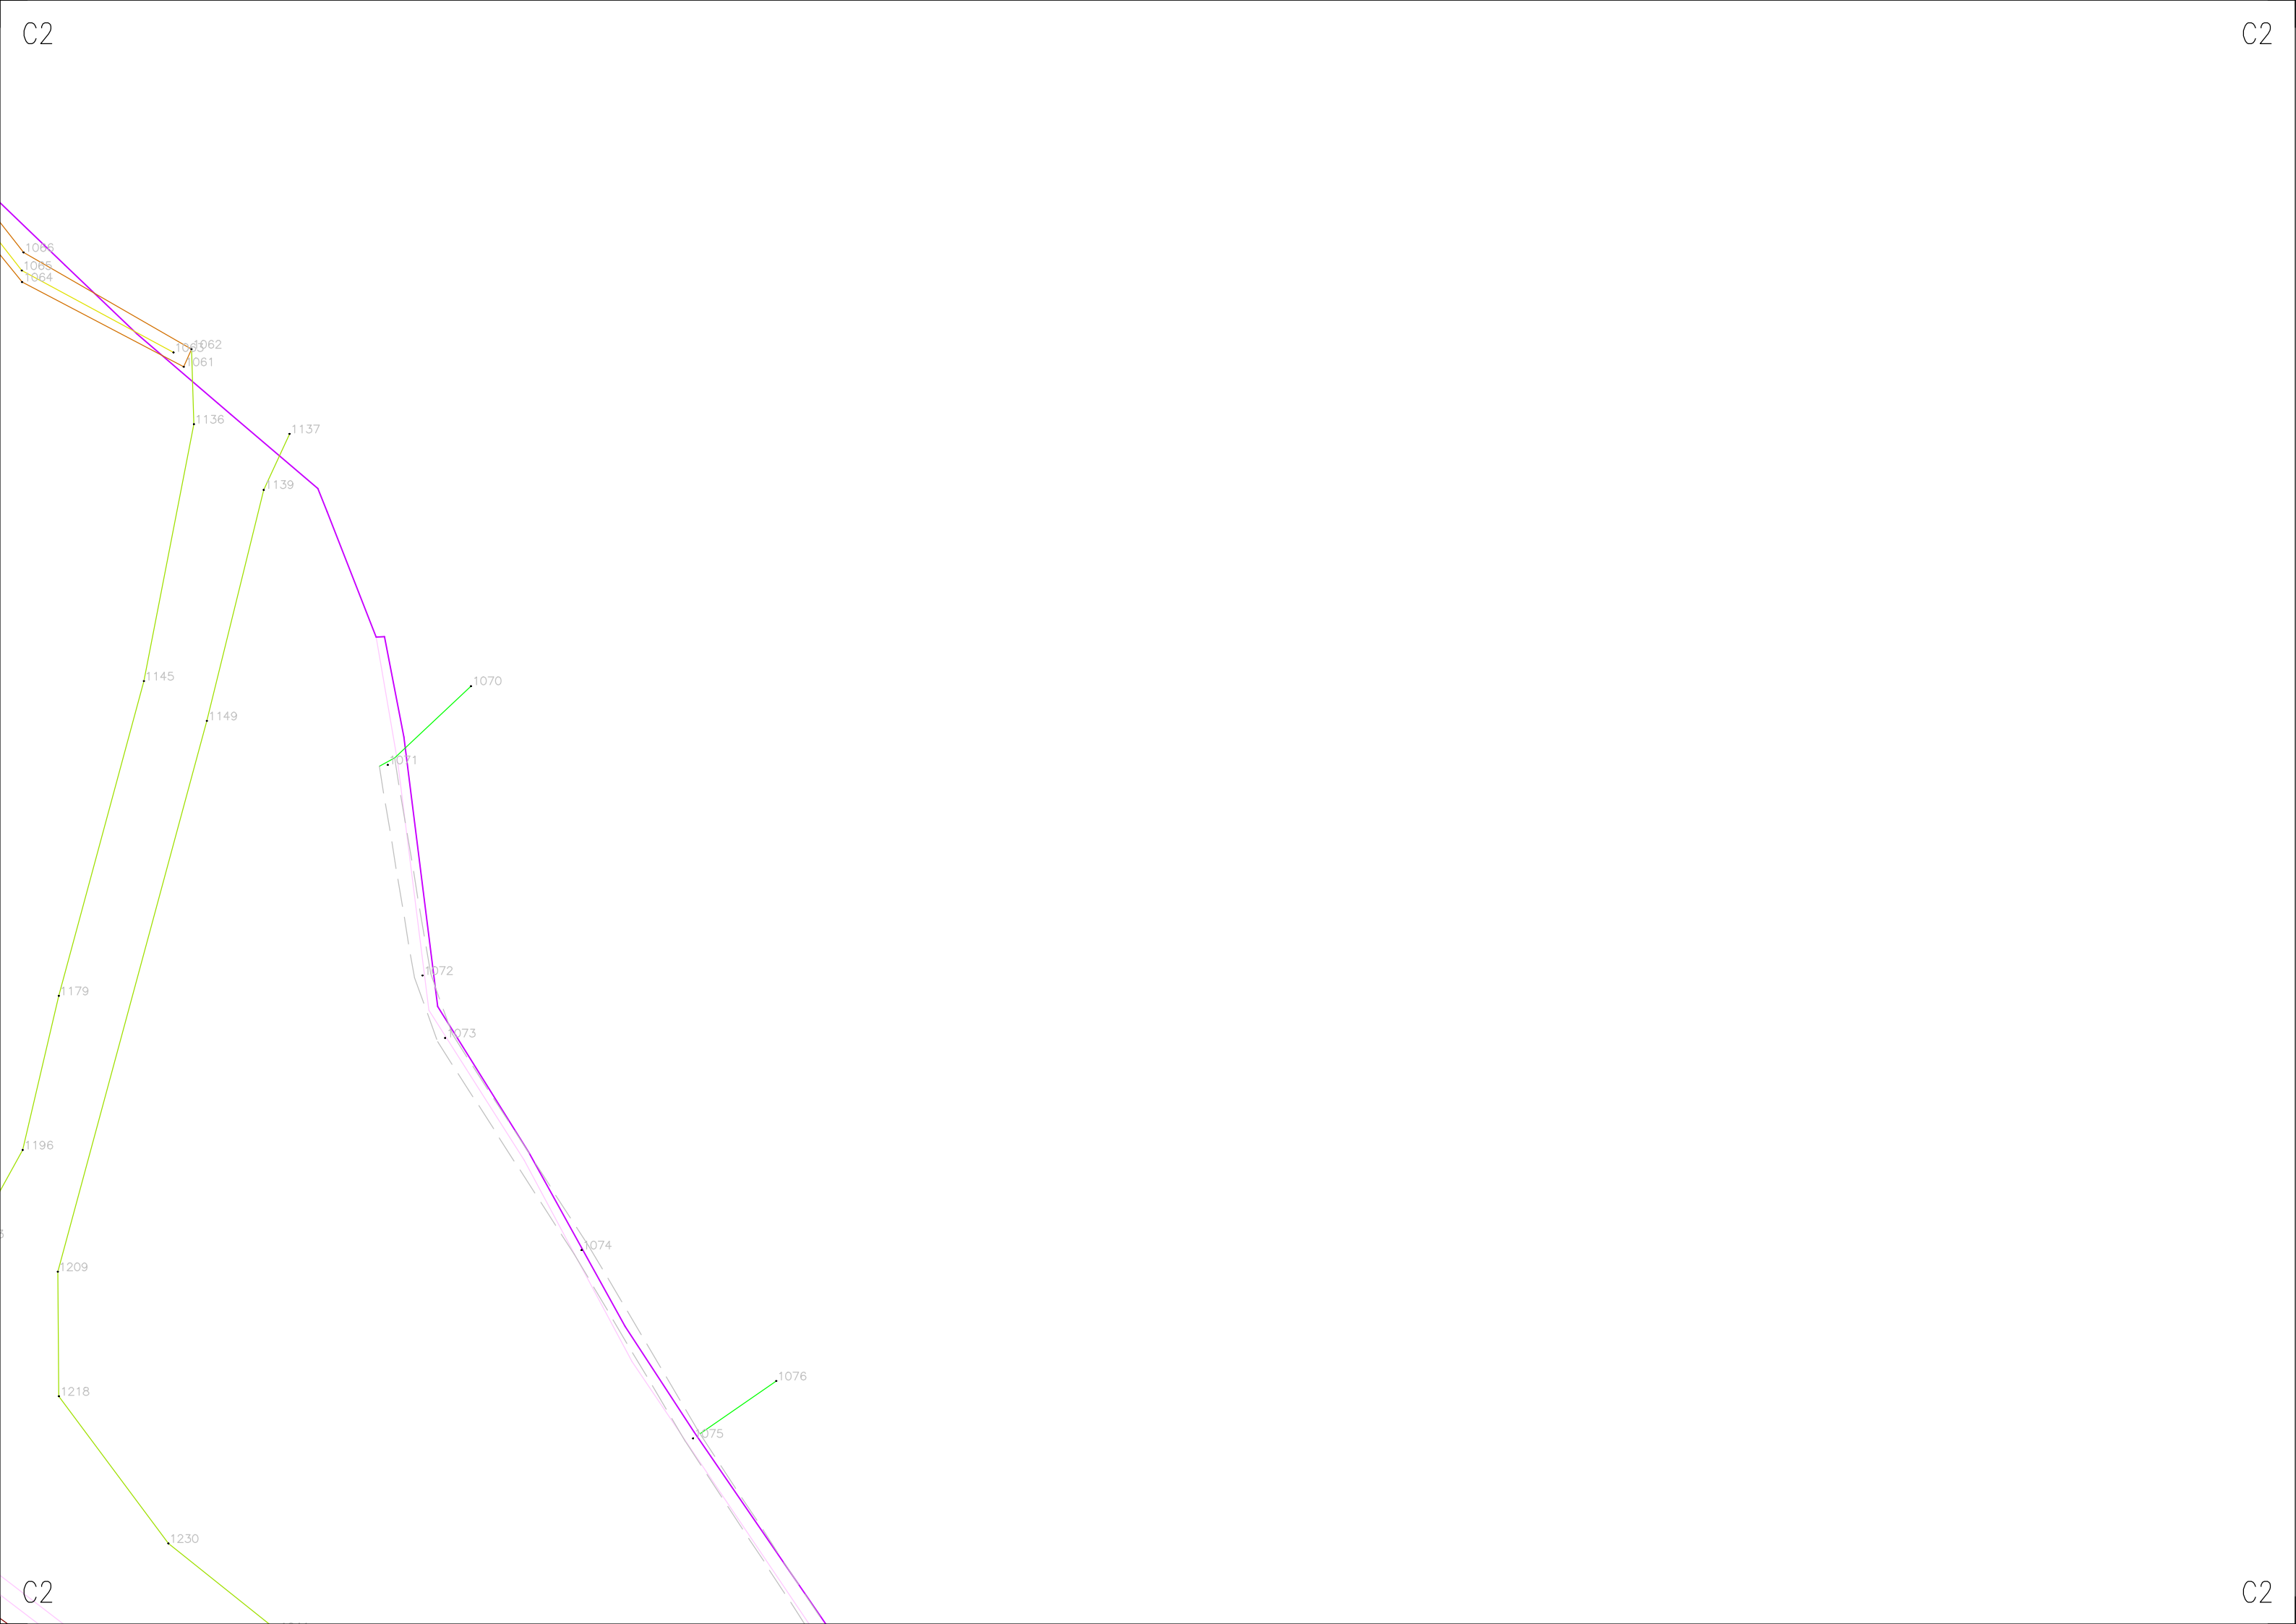


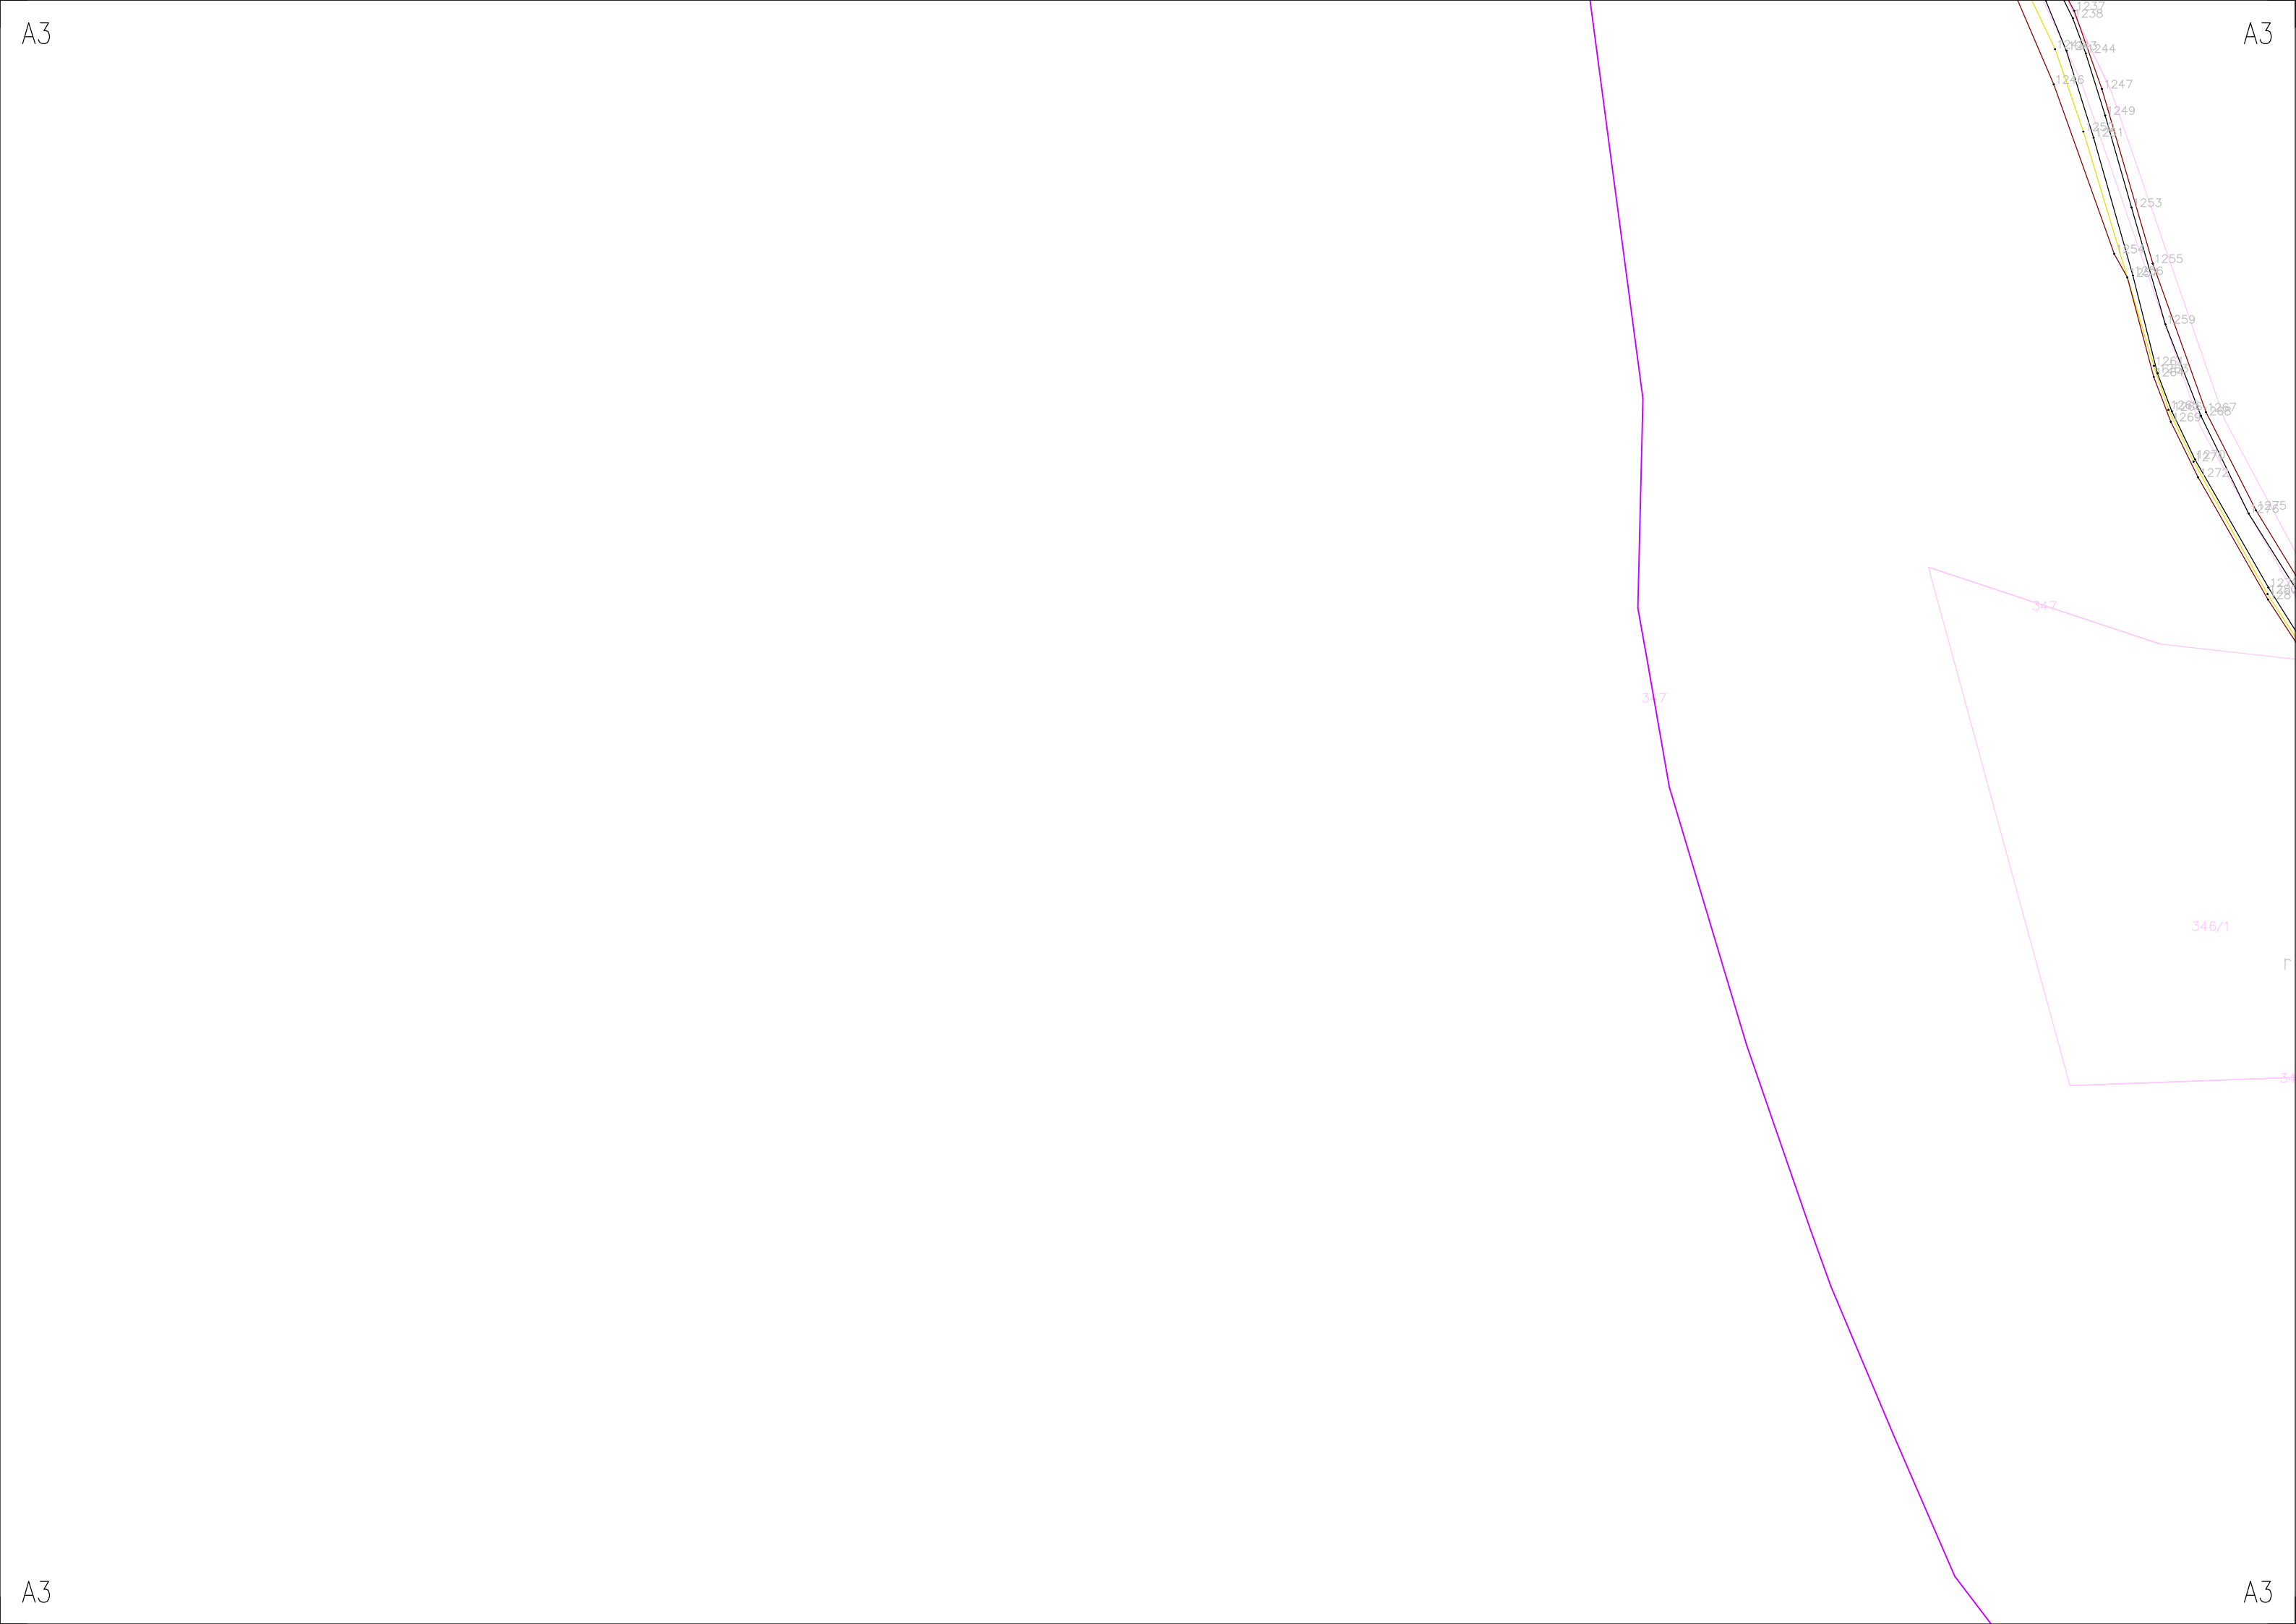

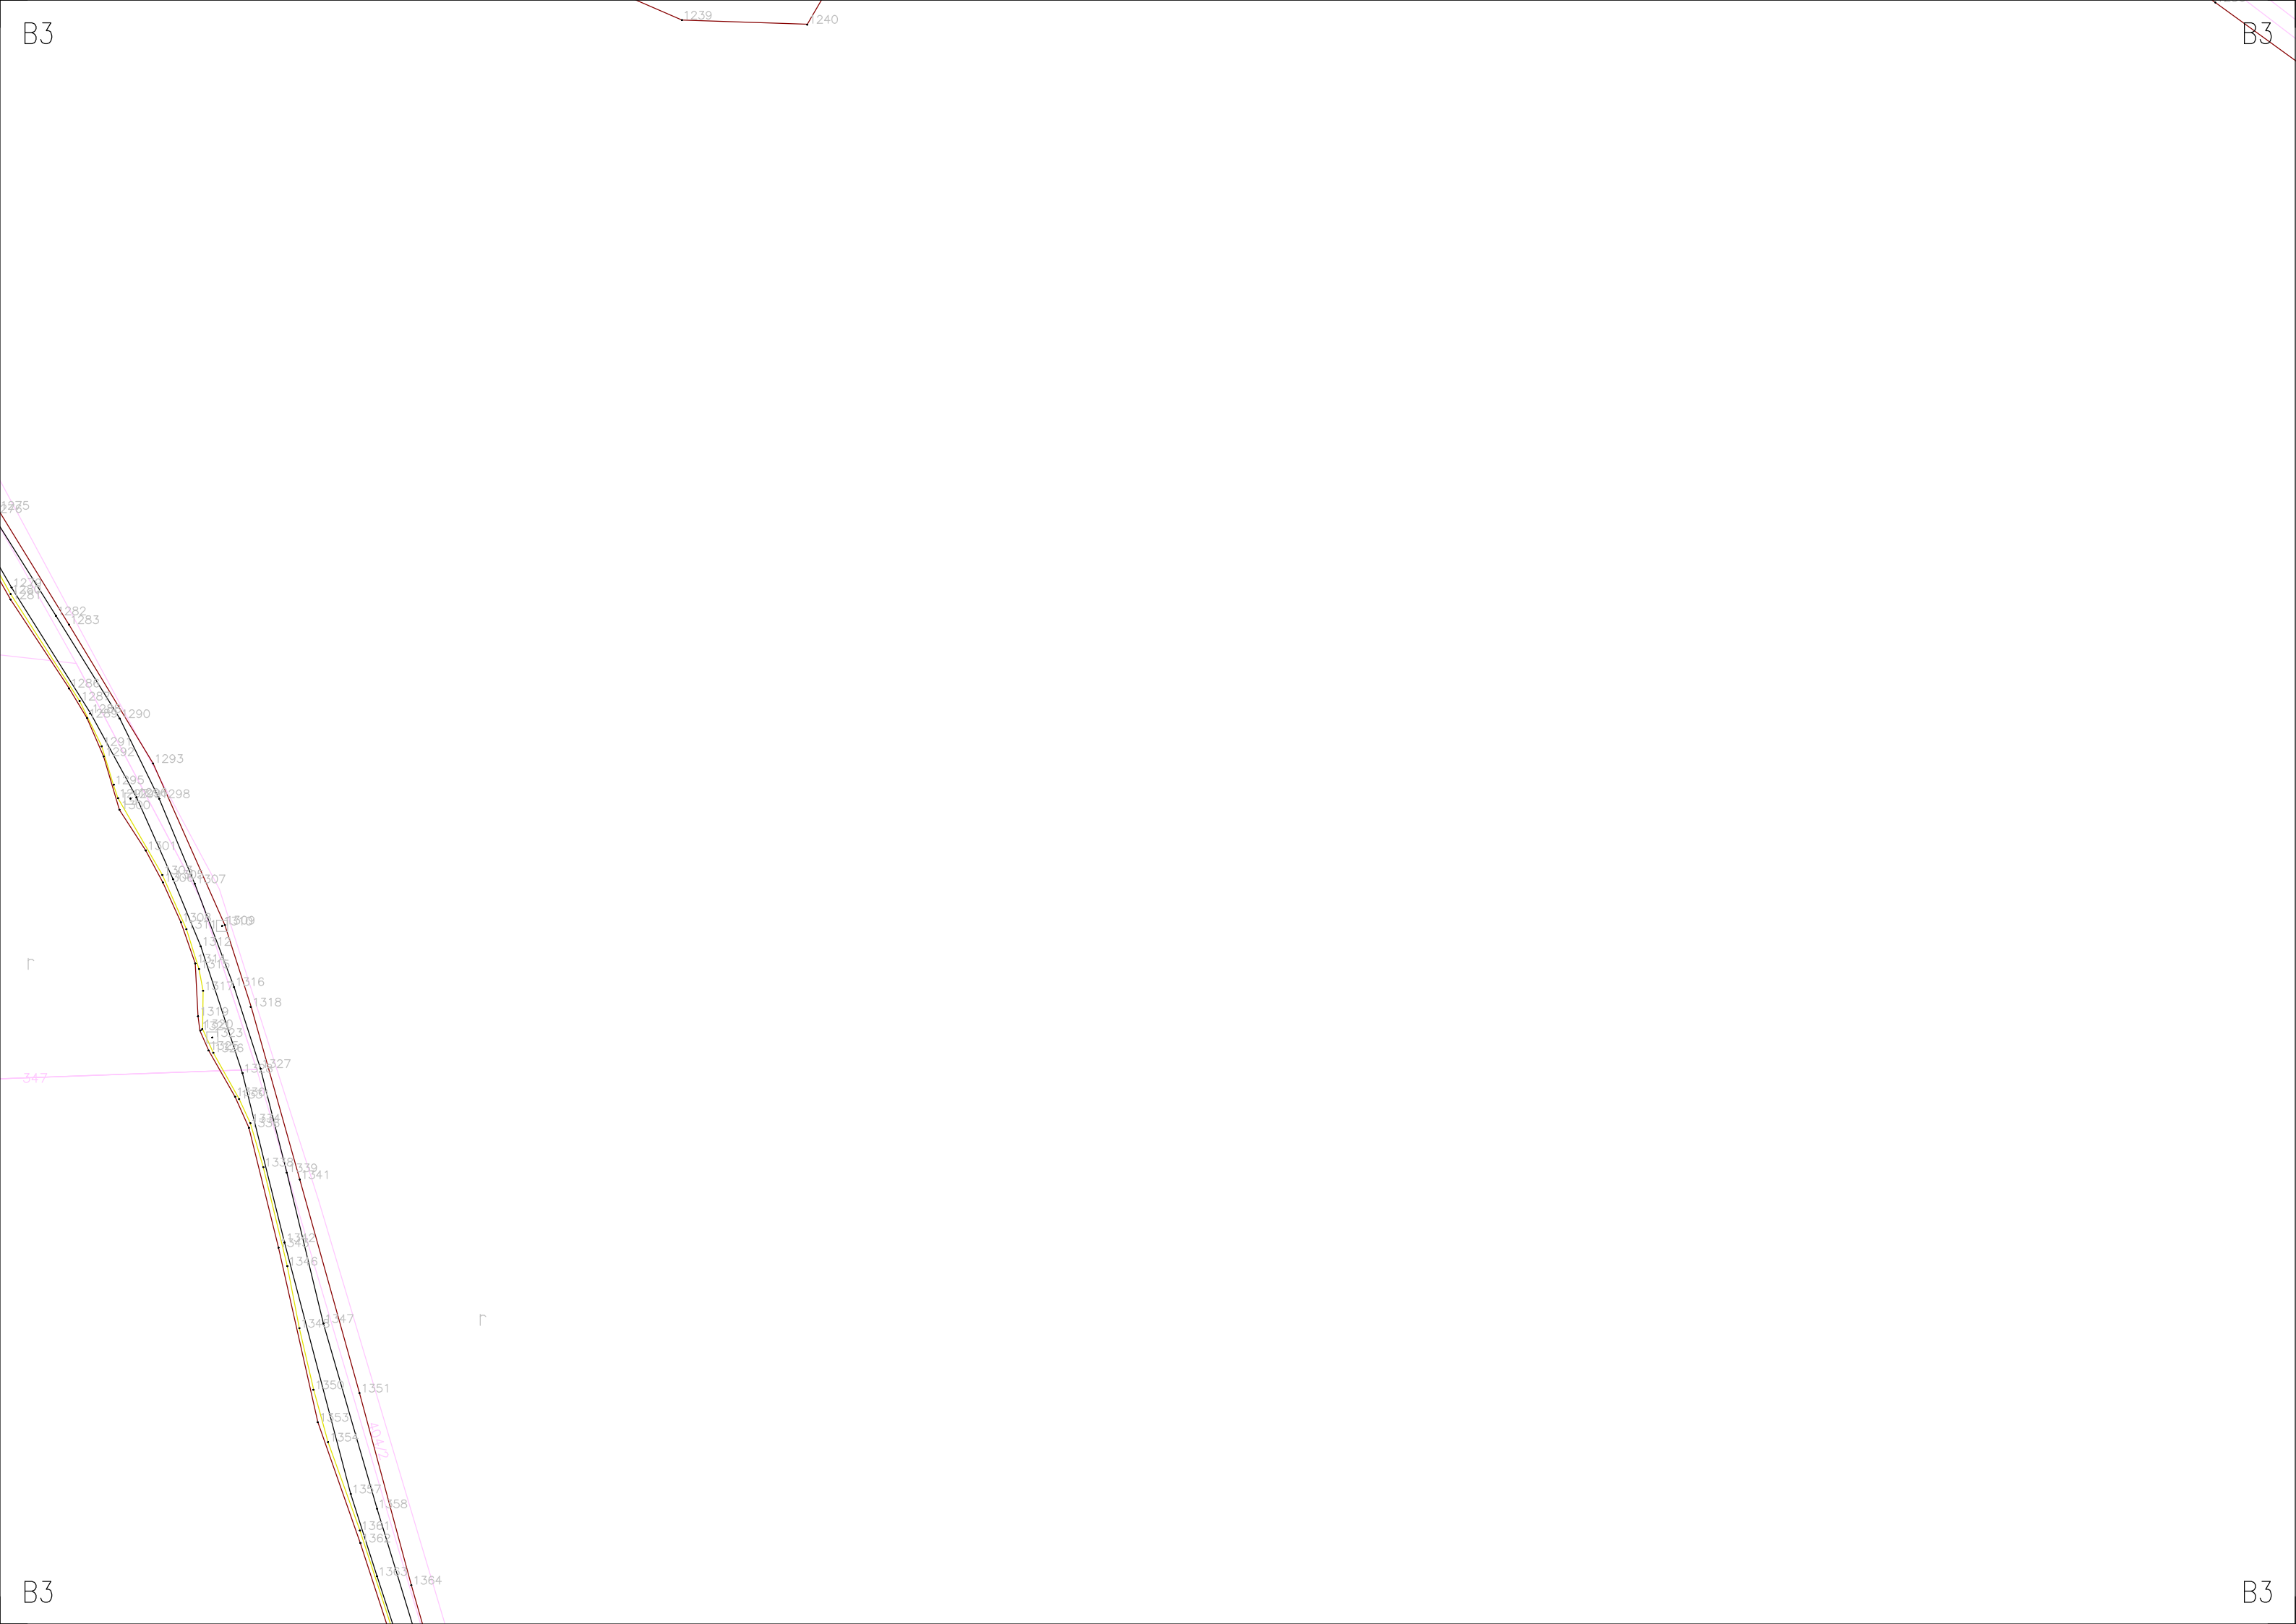

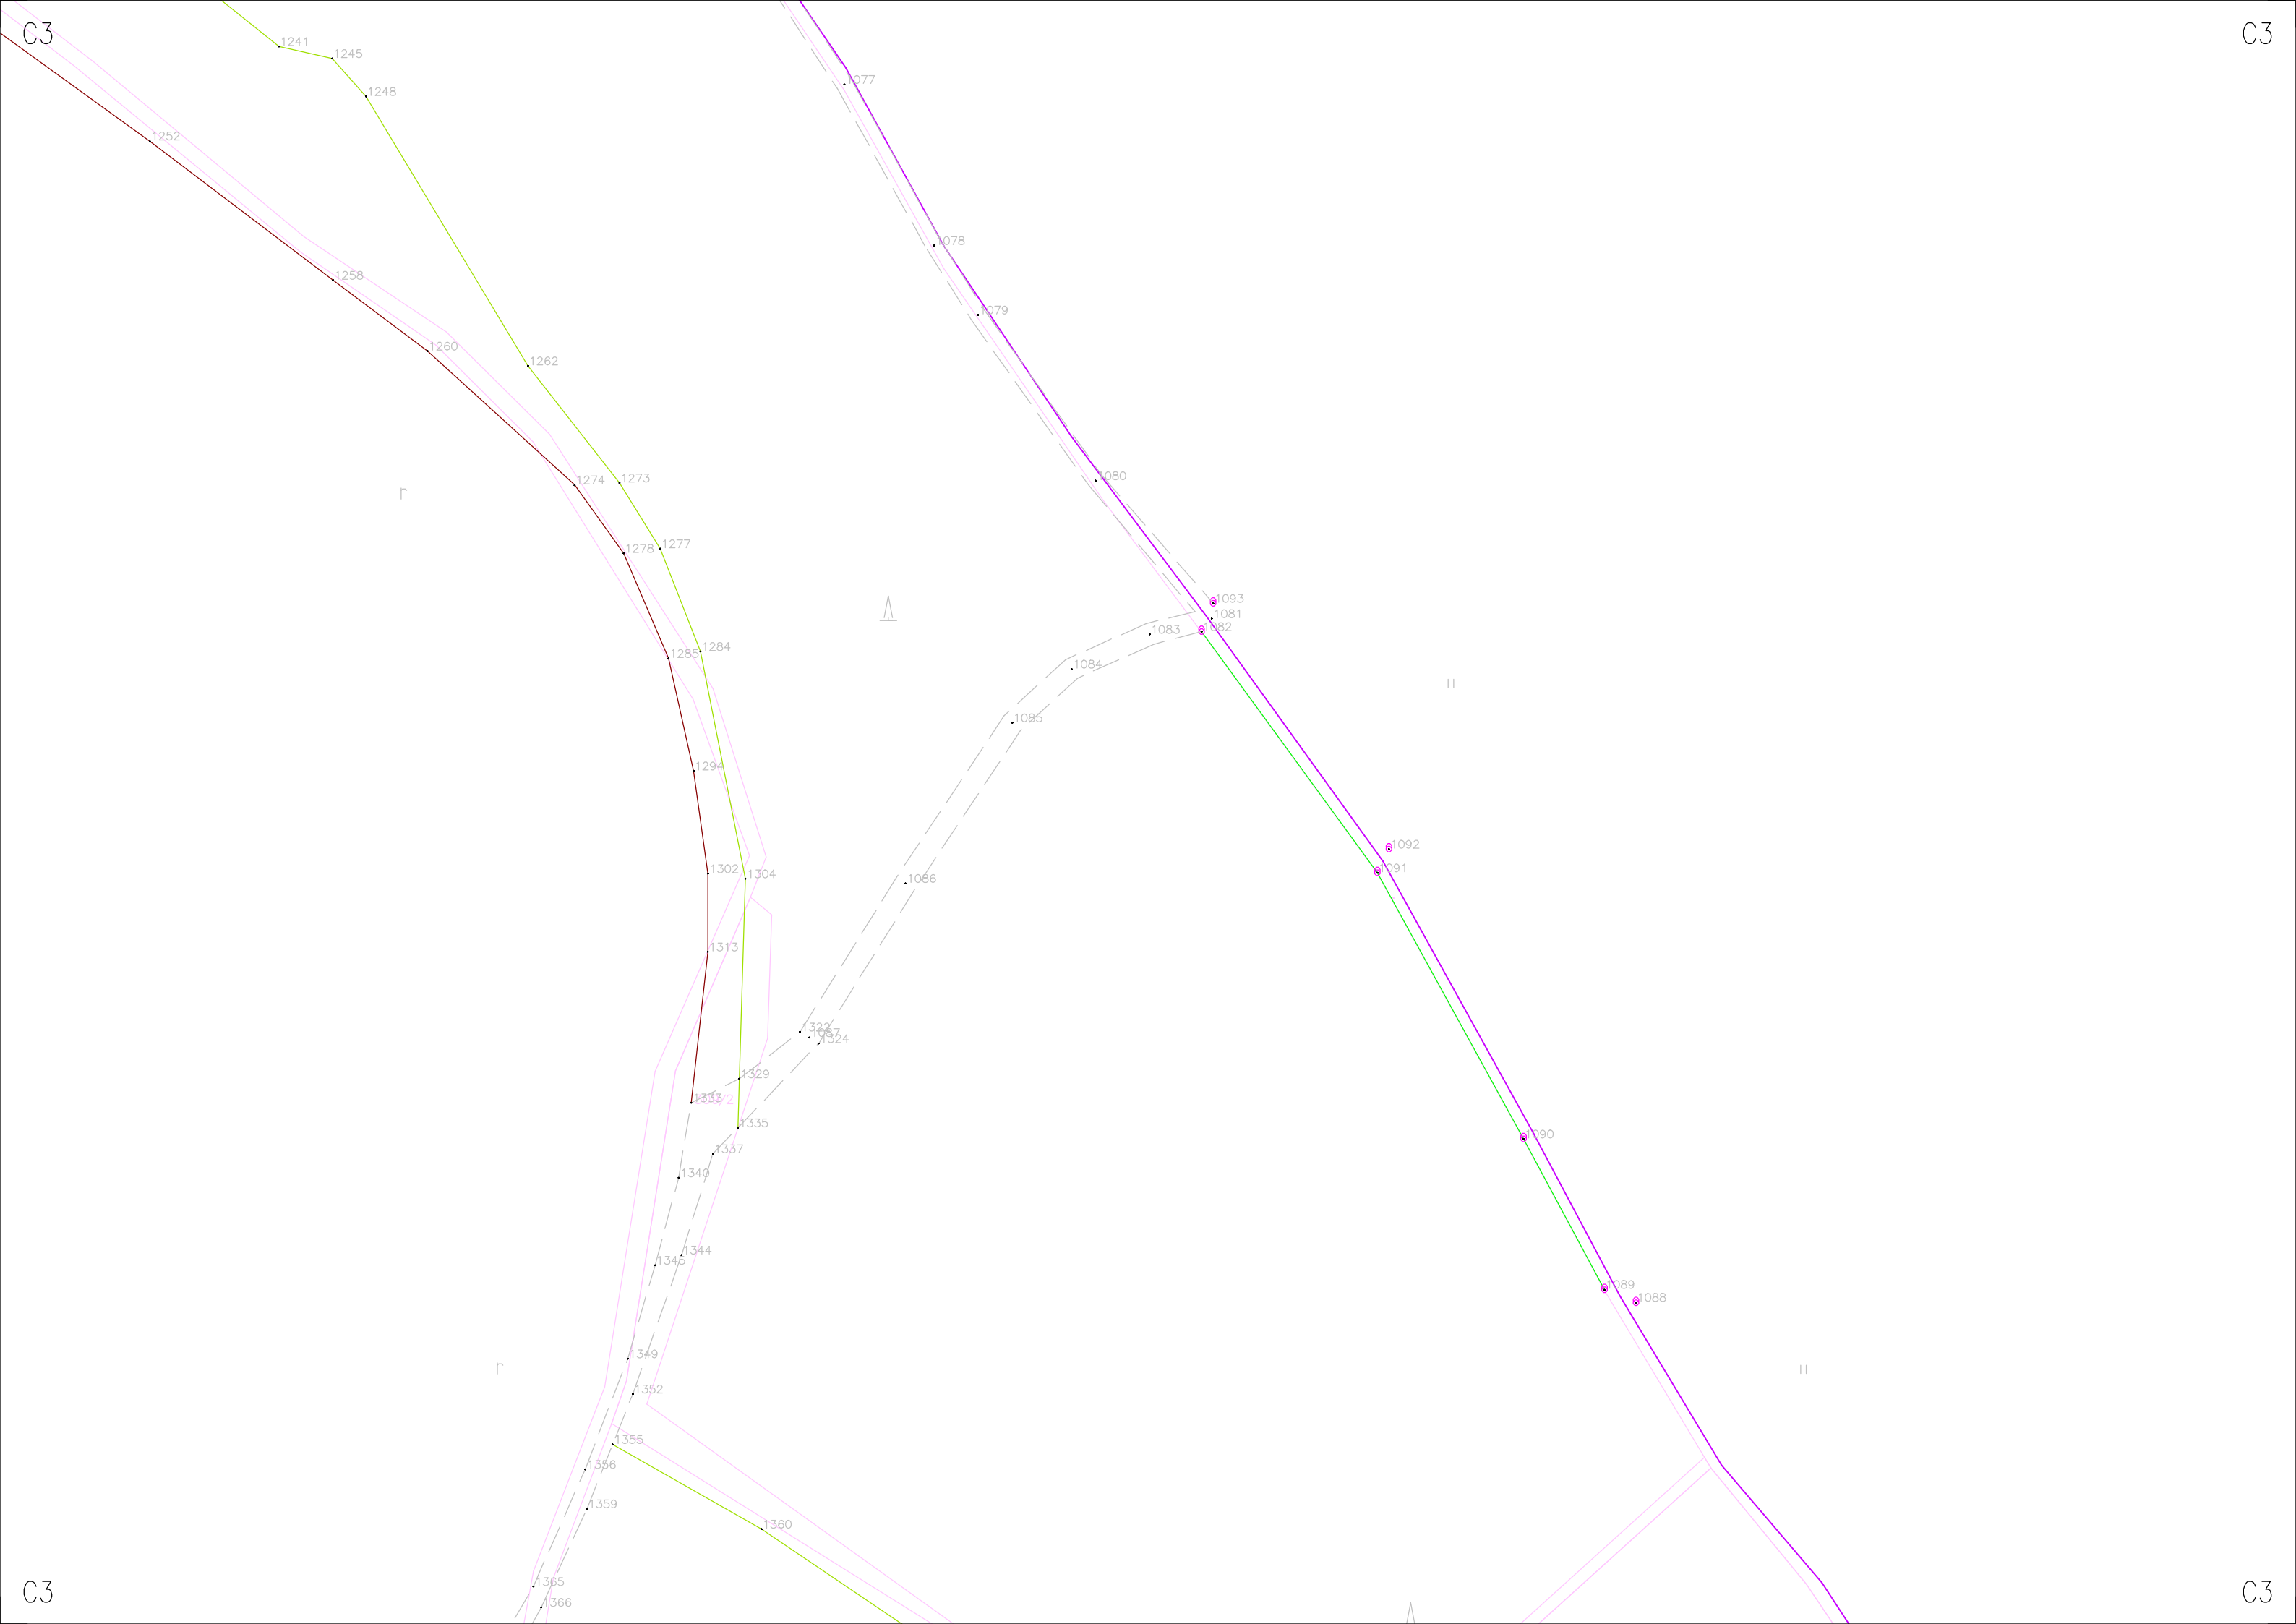

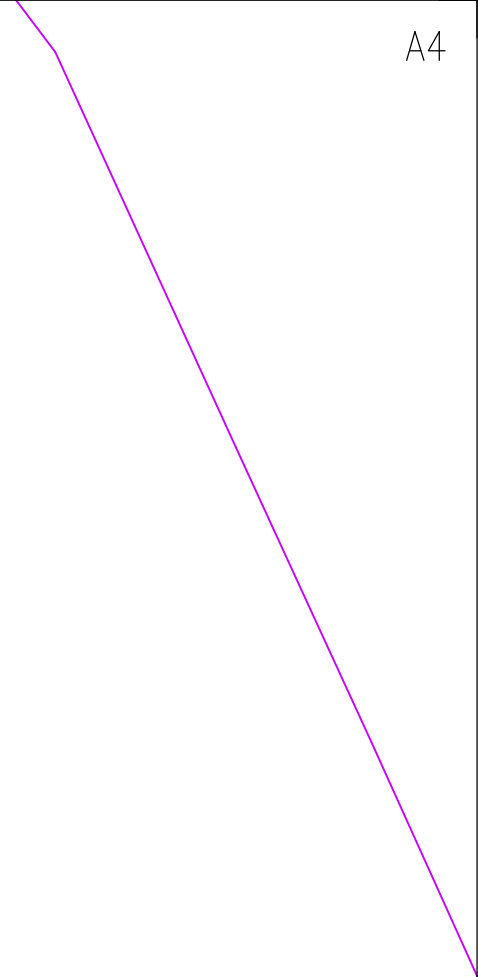

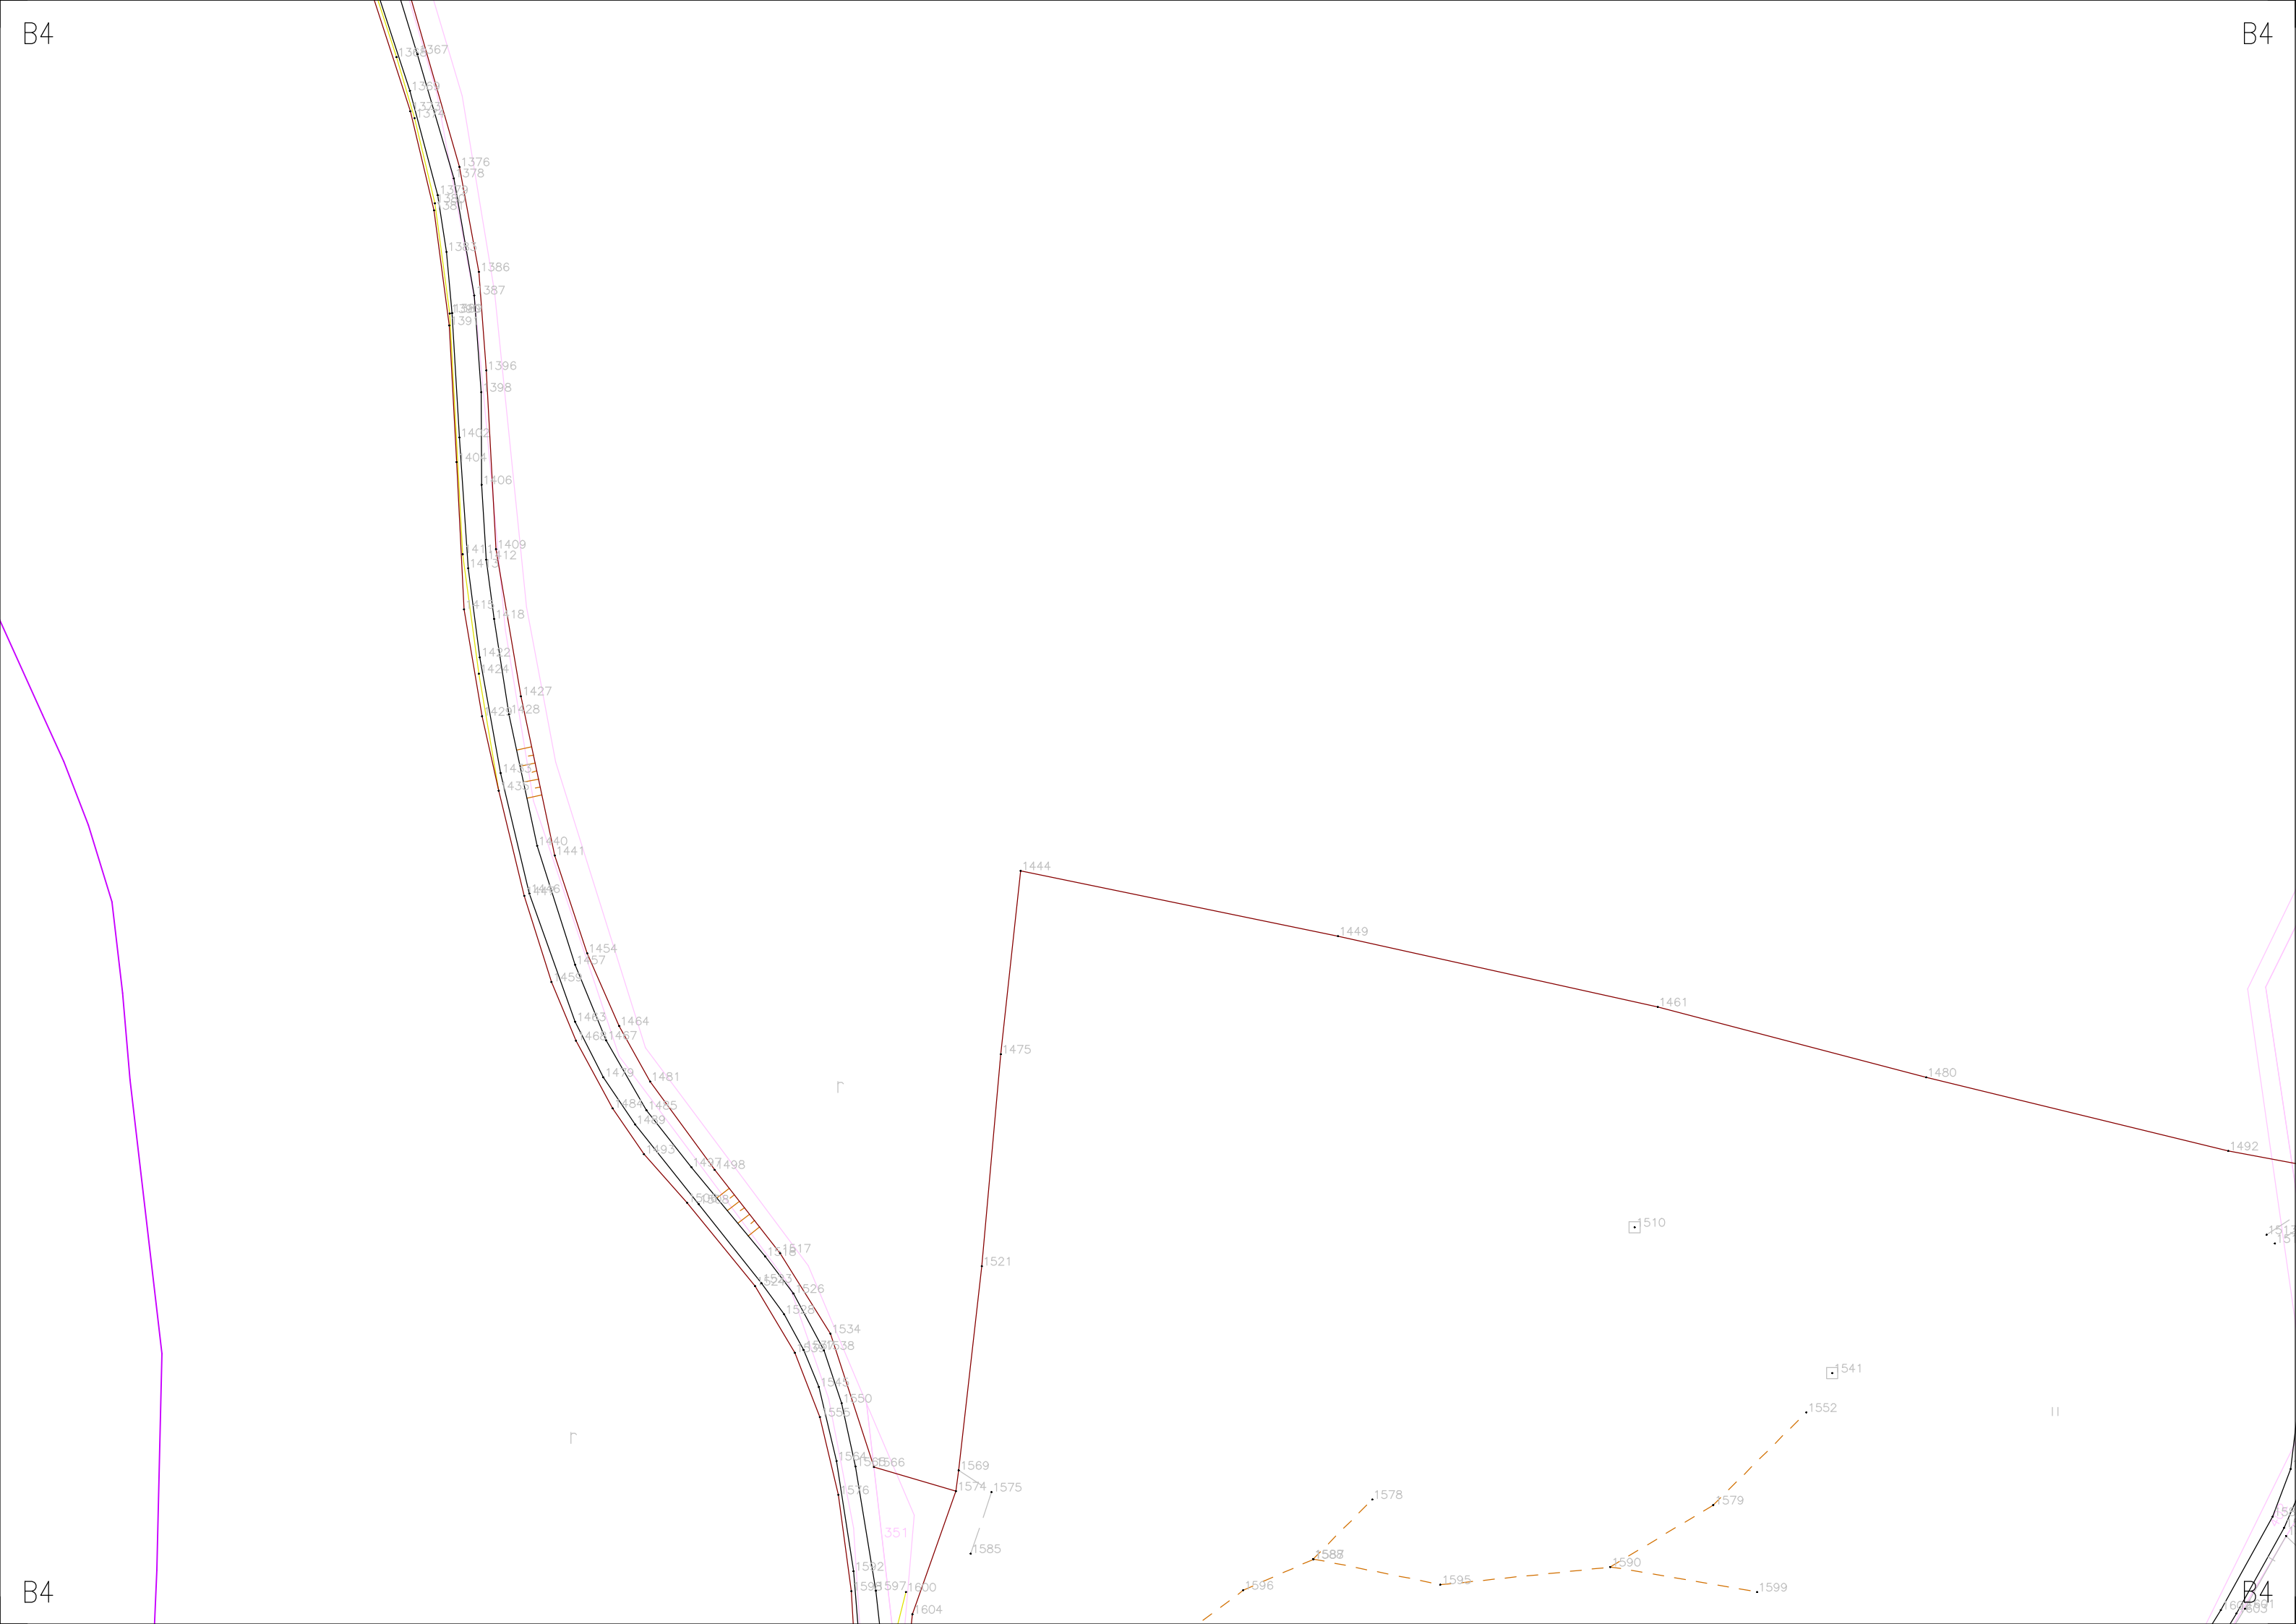



C4

C4

C4

~~C4~~

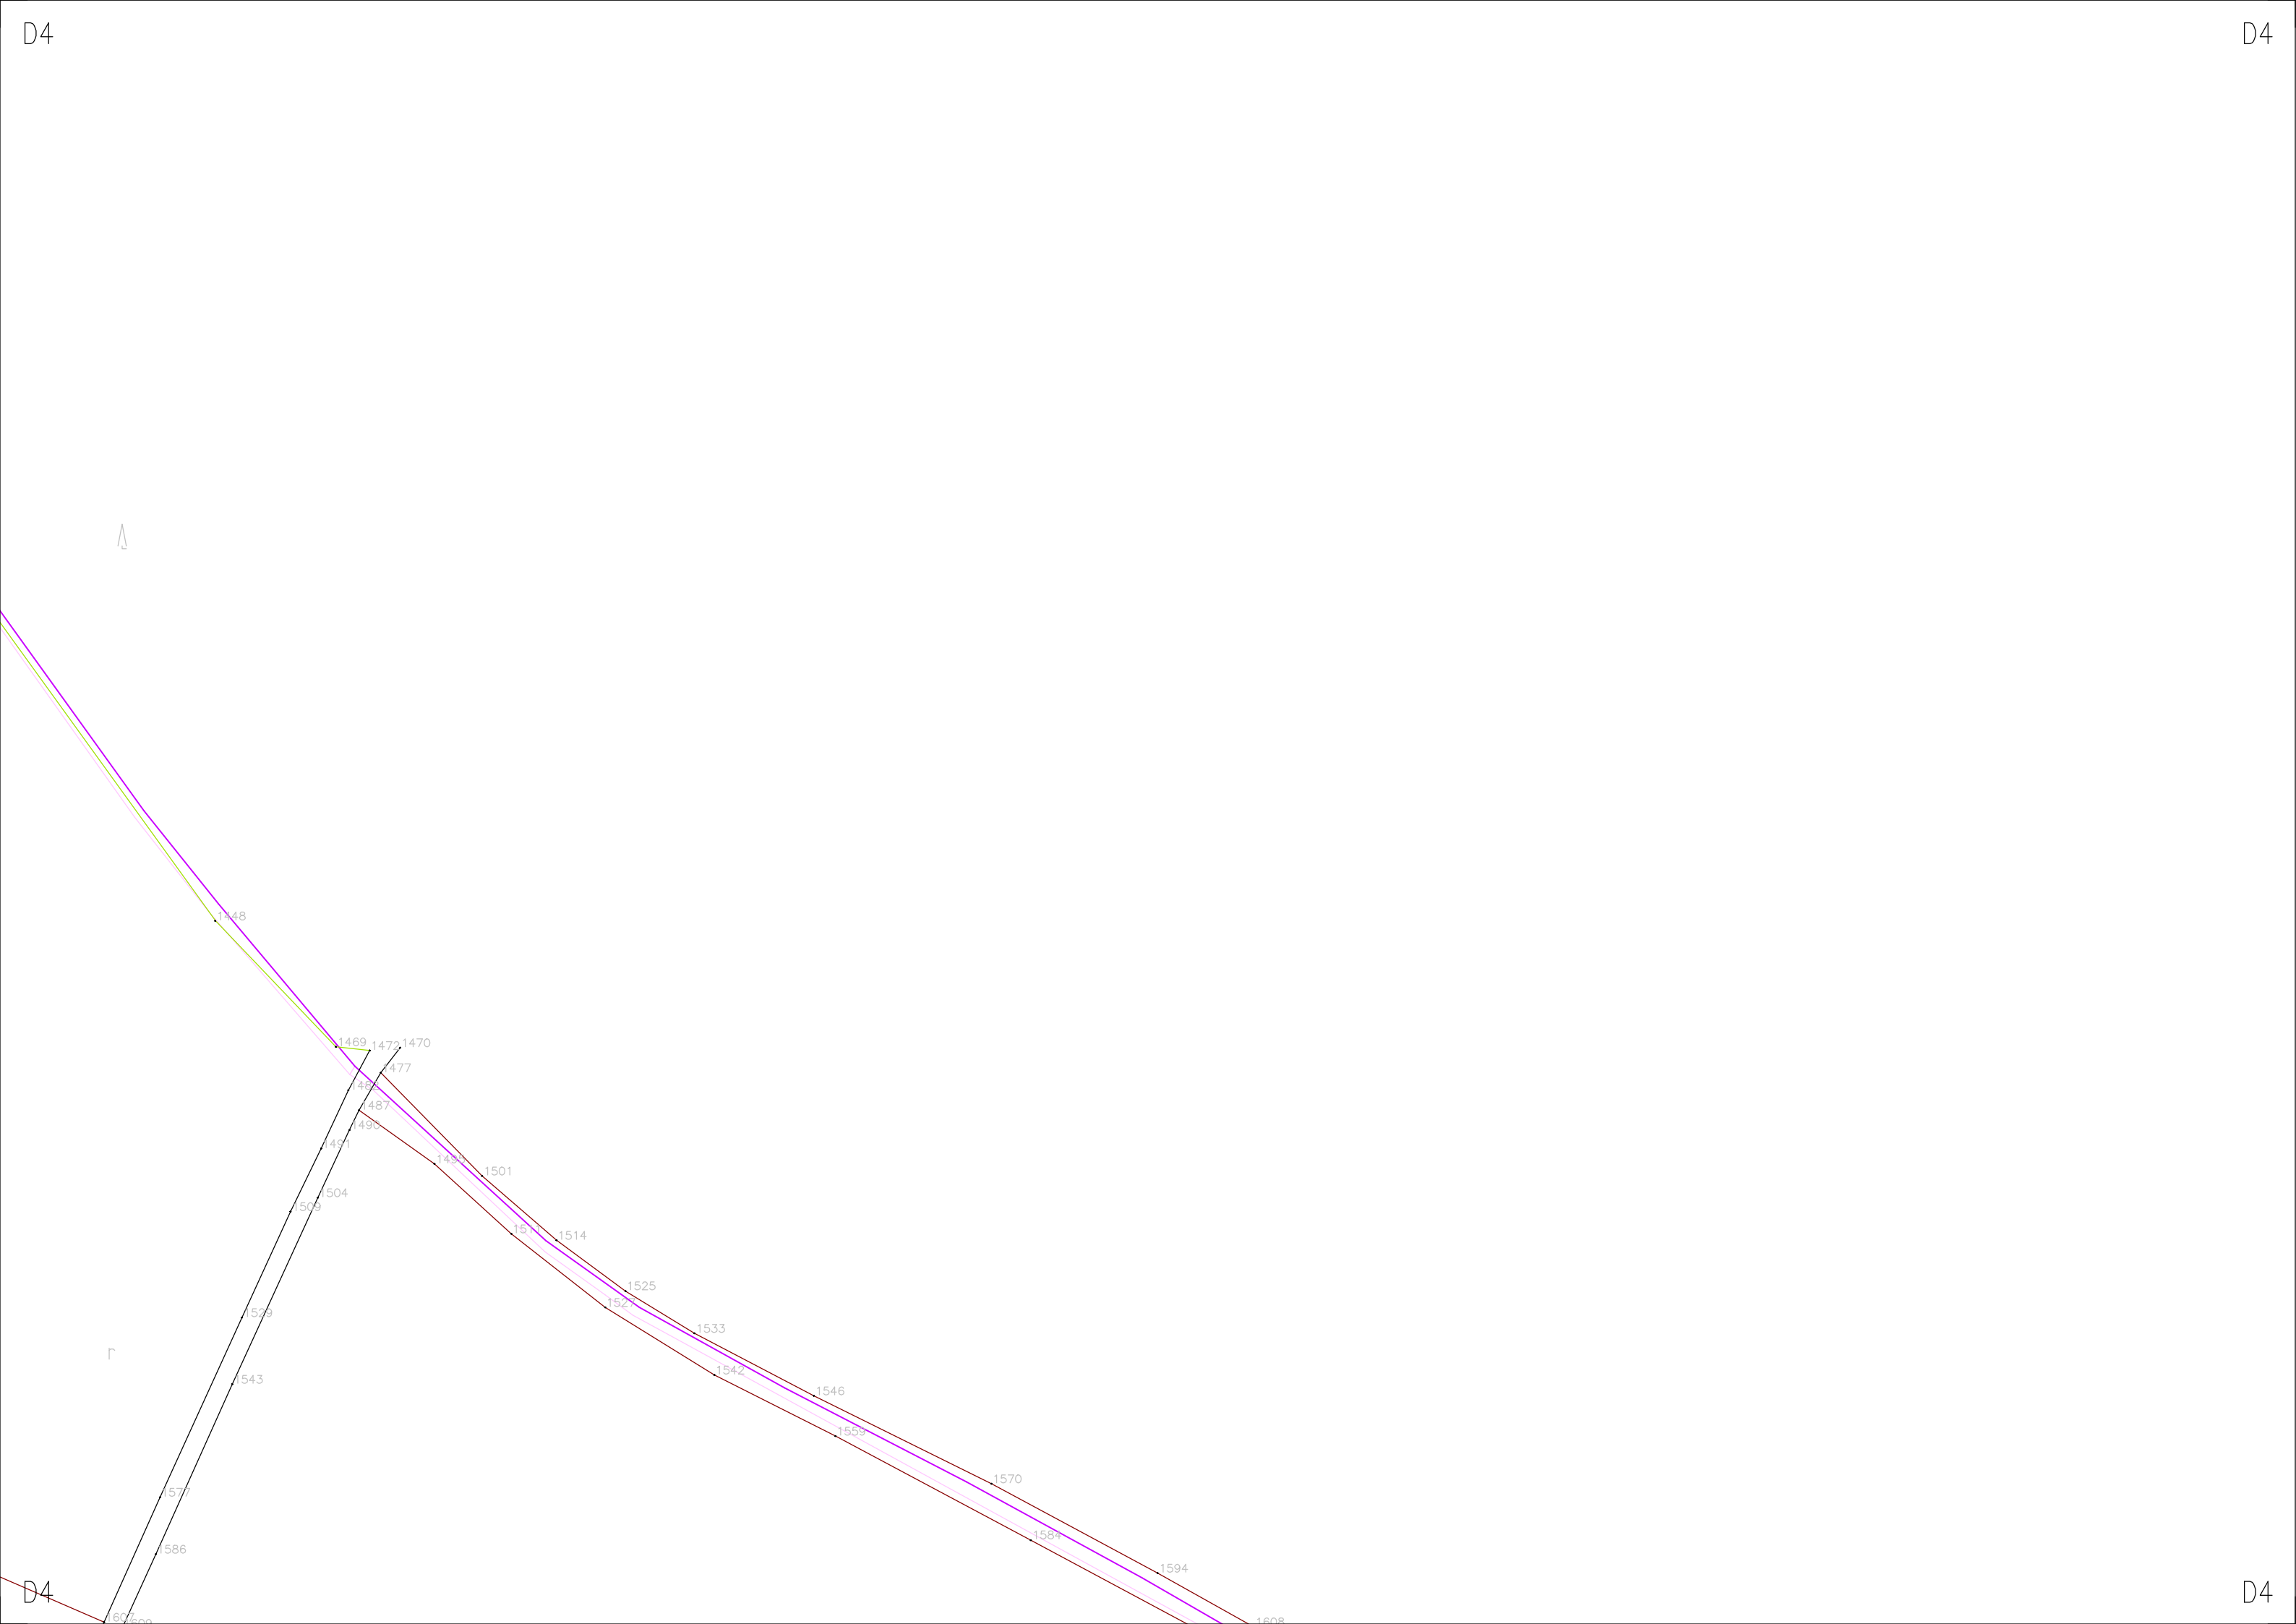

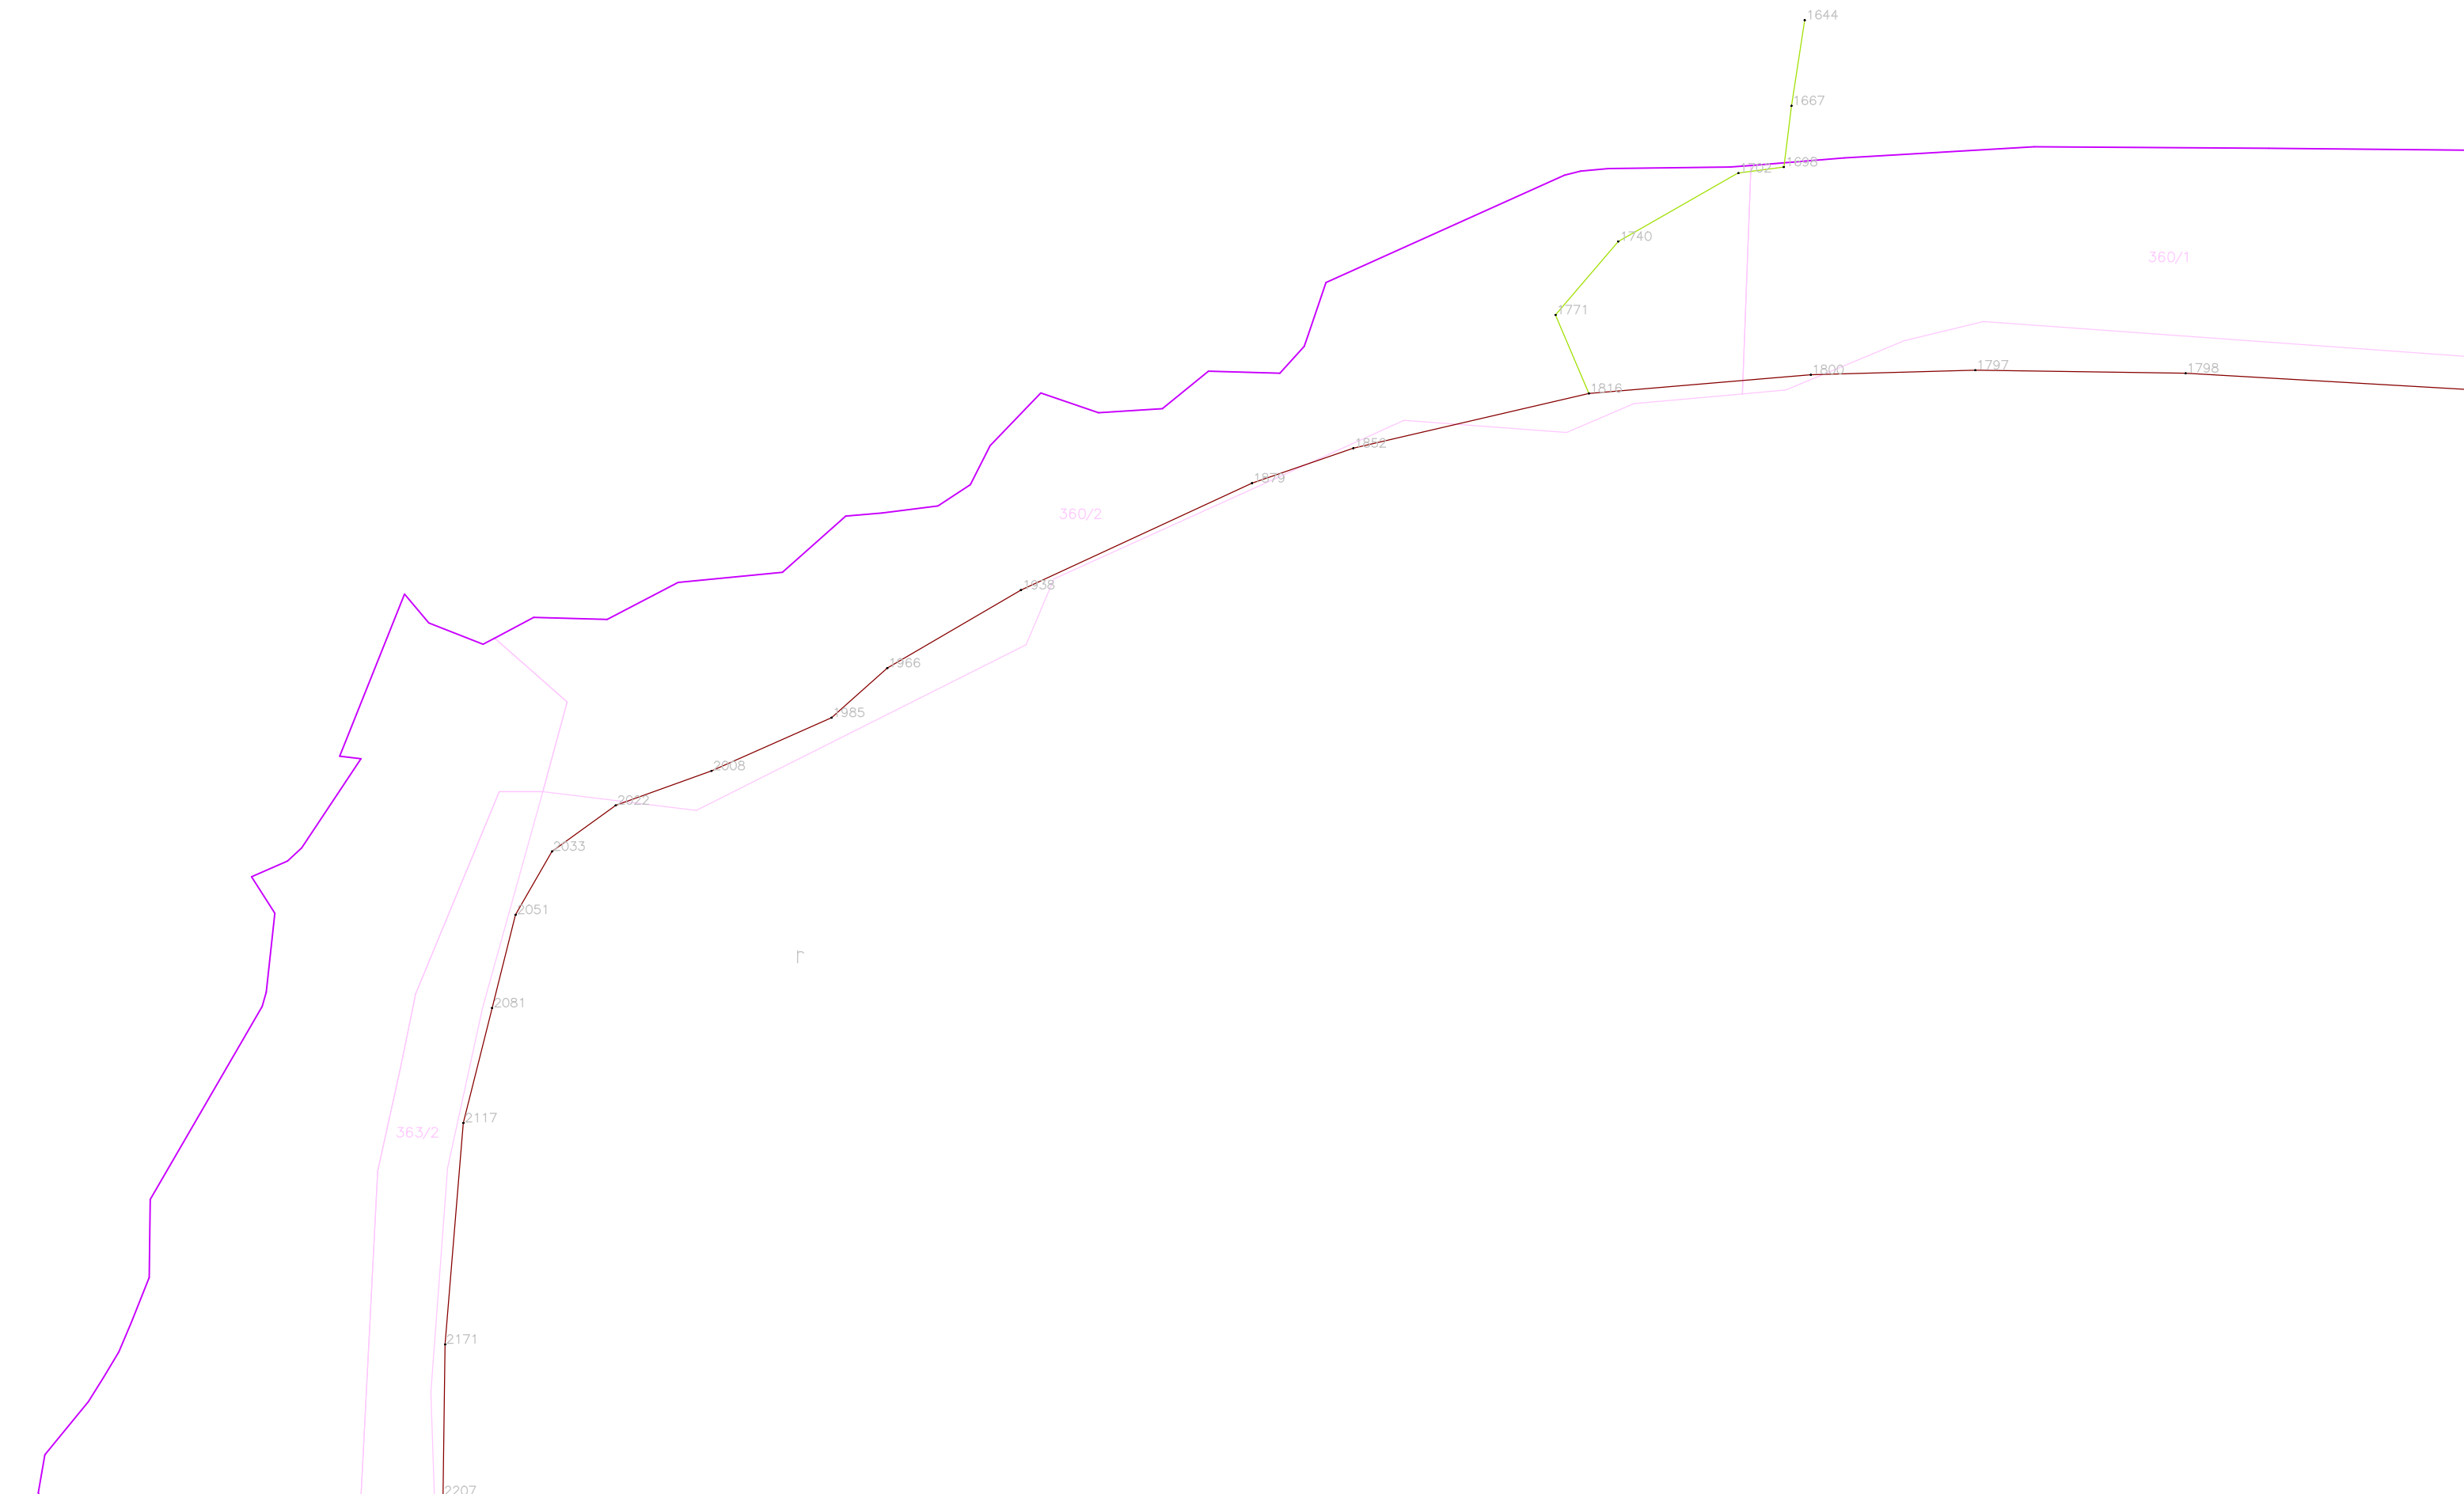

B5

B5



B5

B5

C5

C5





C5


C5


D5


D5

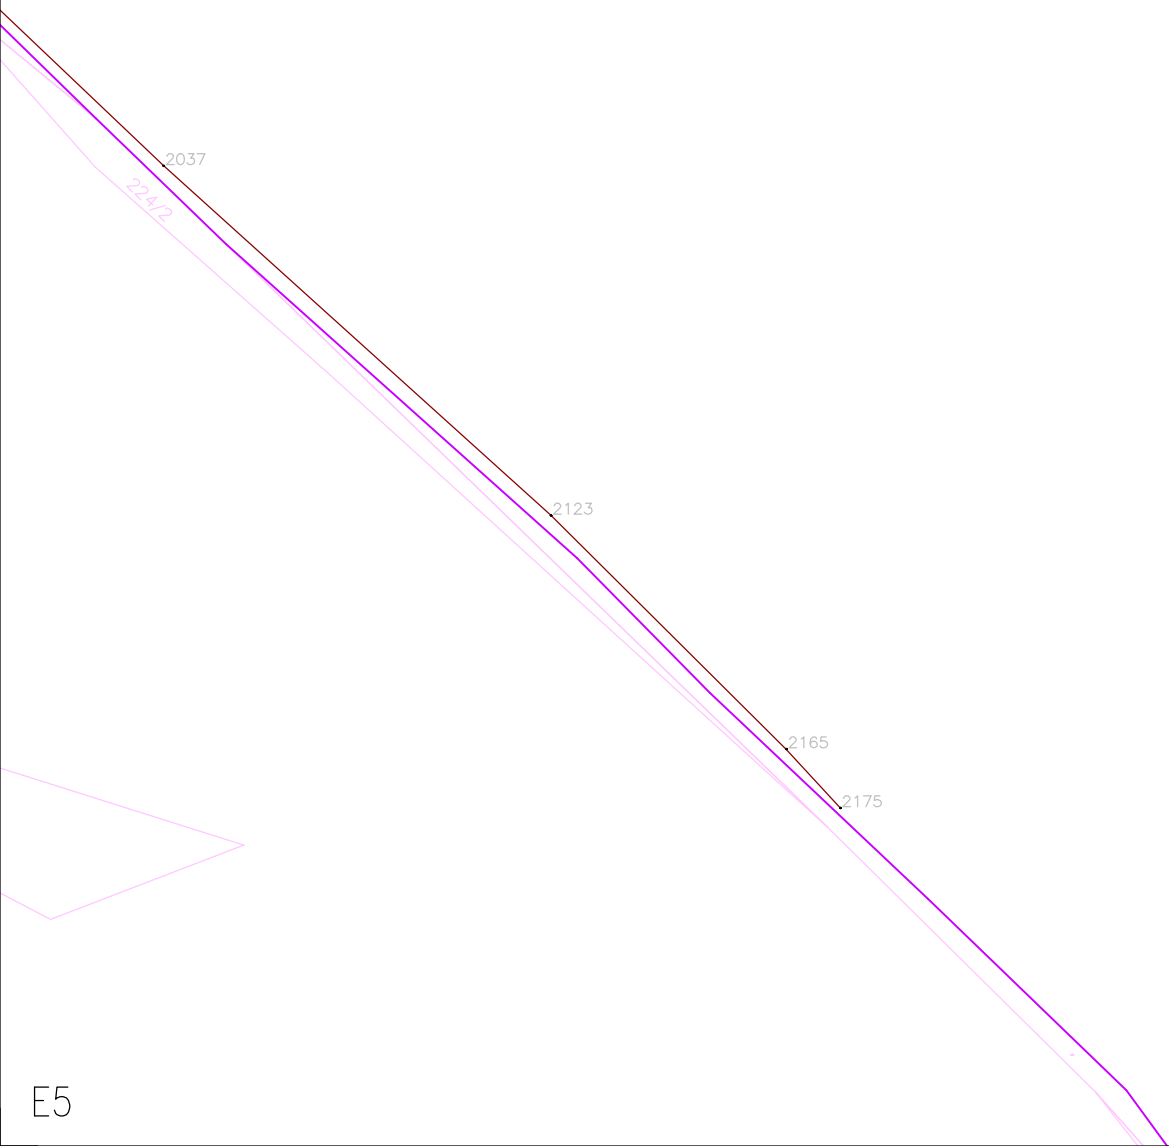


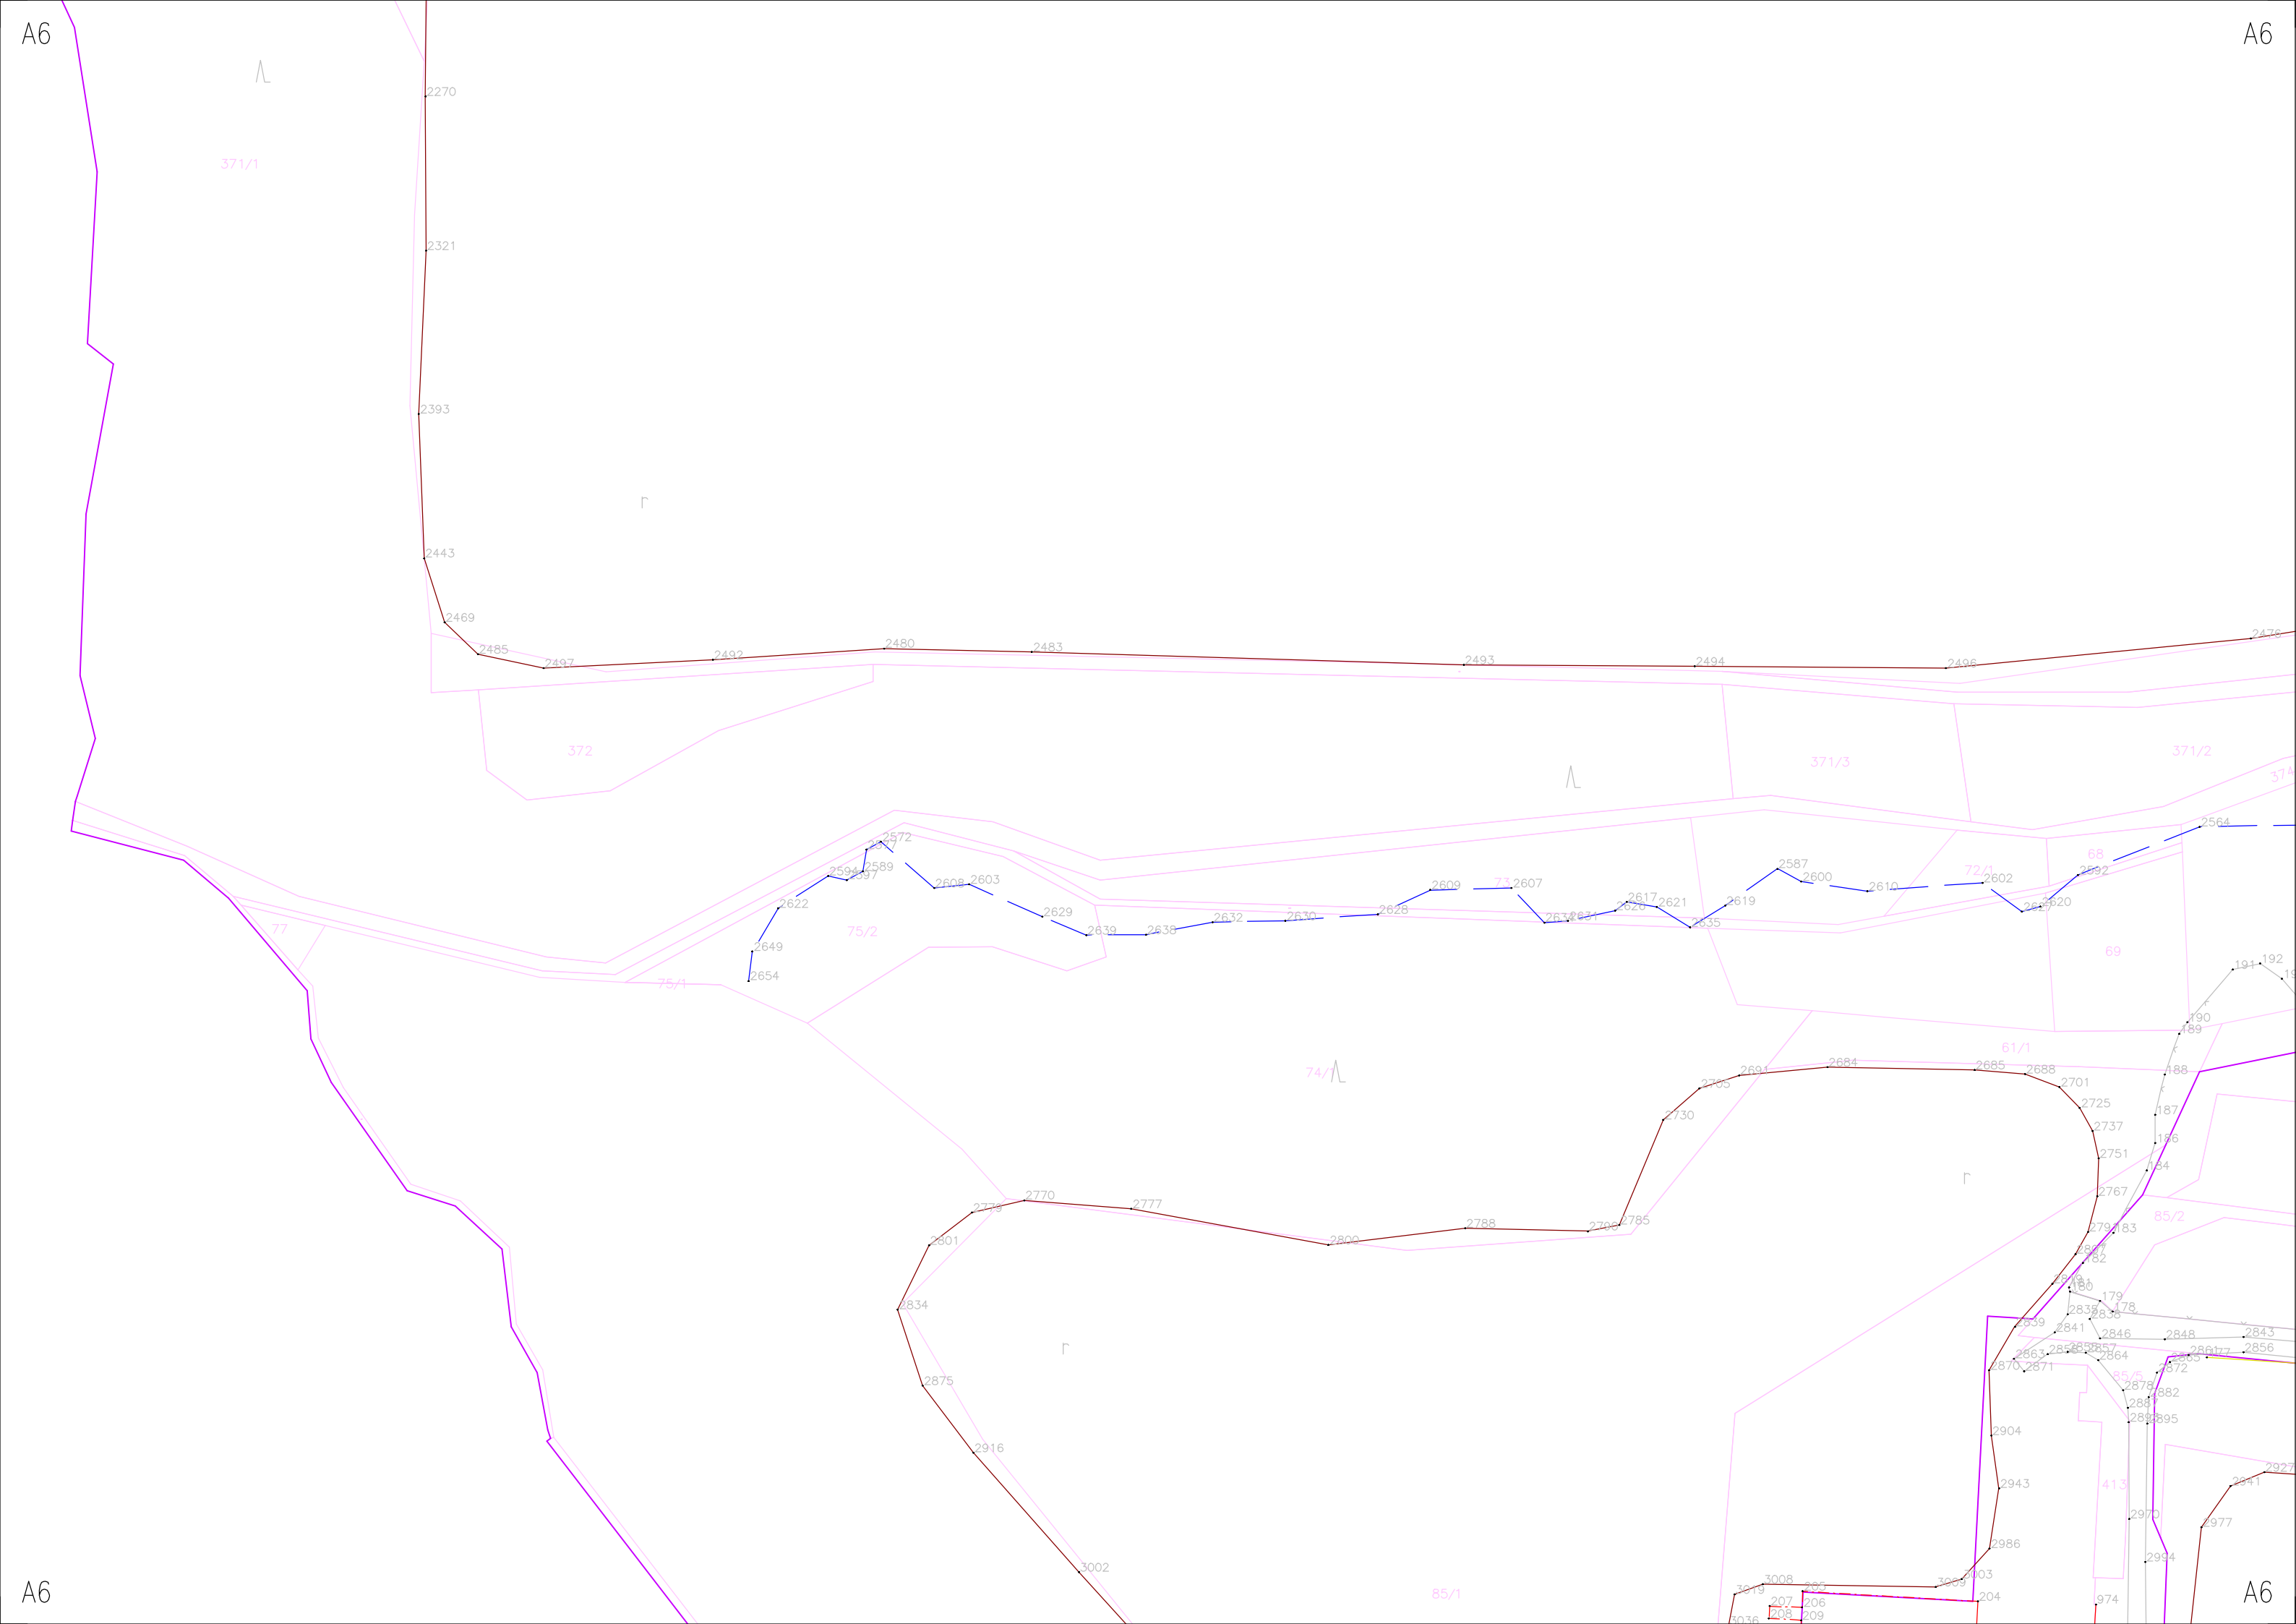


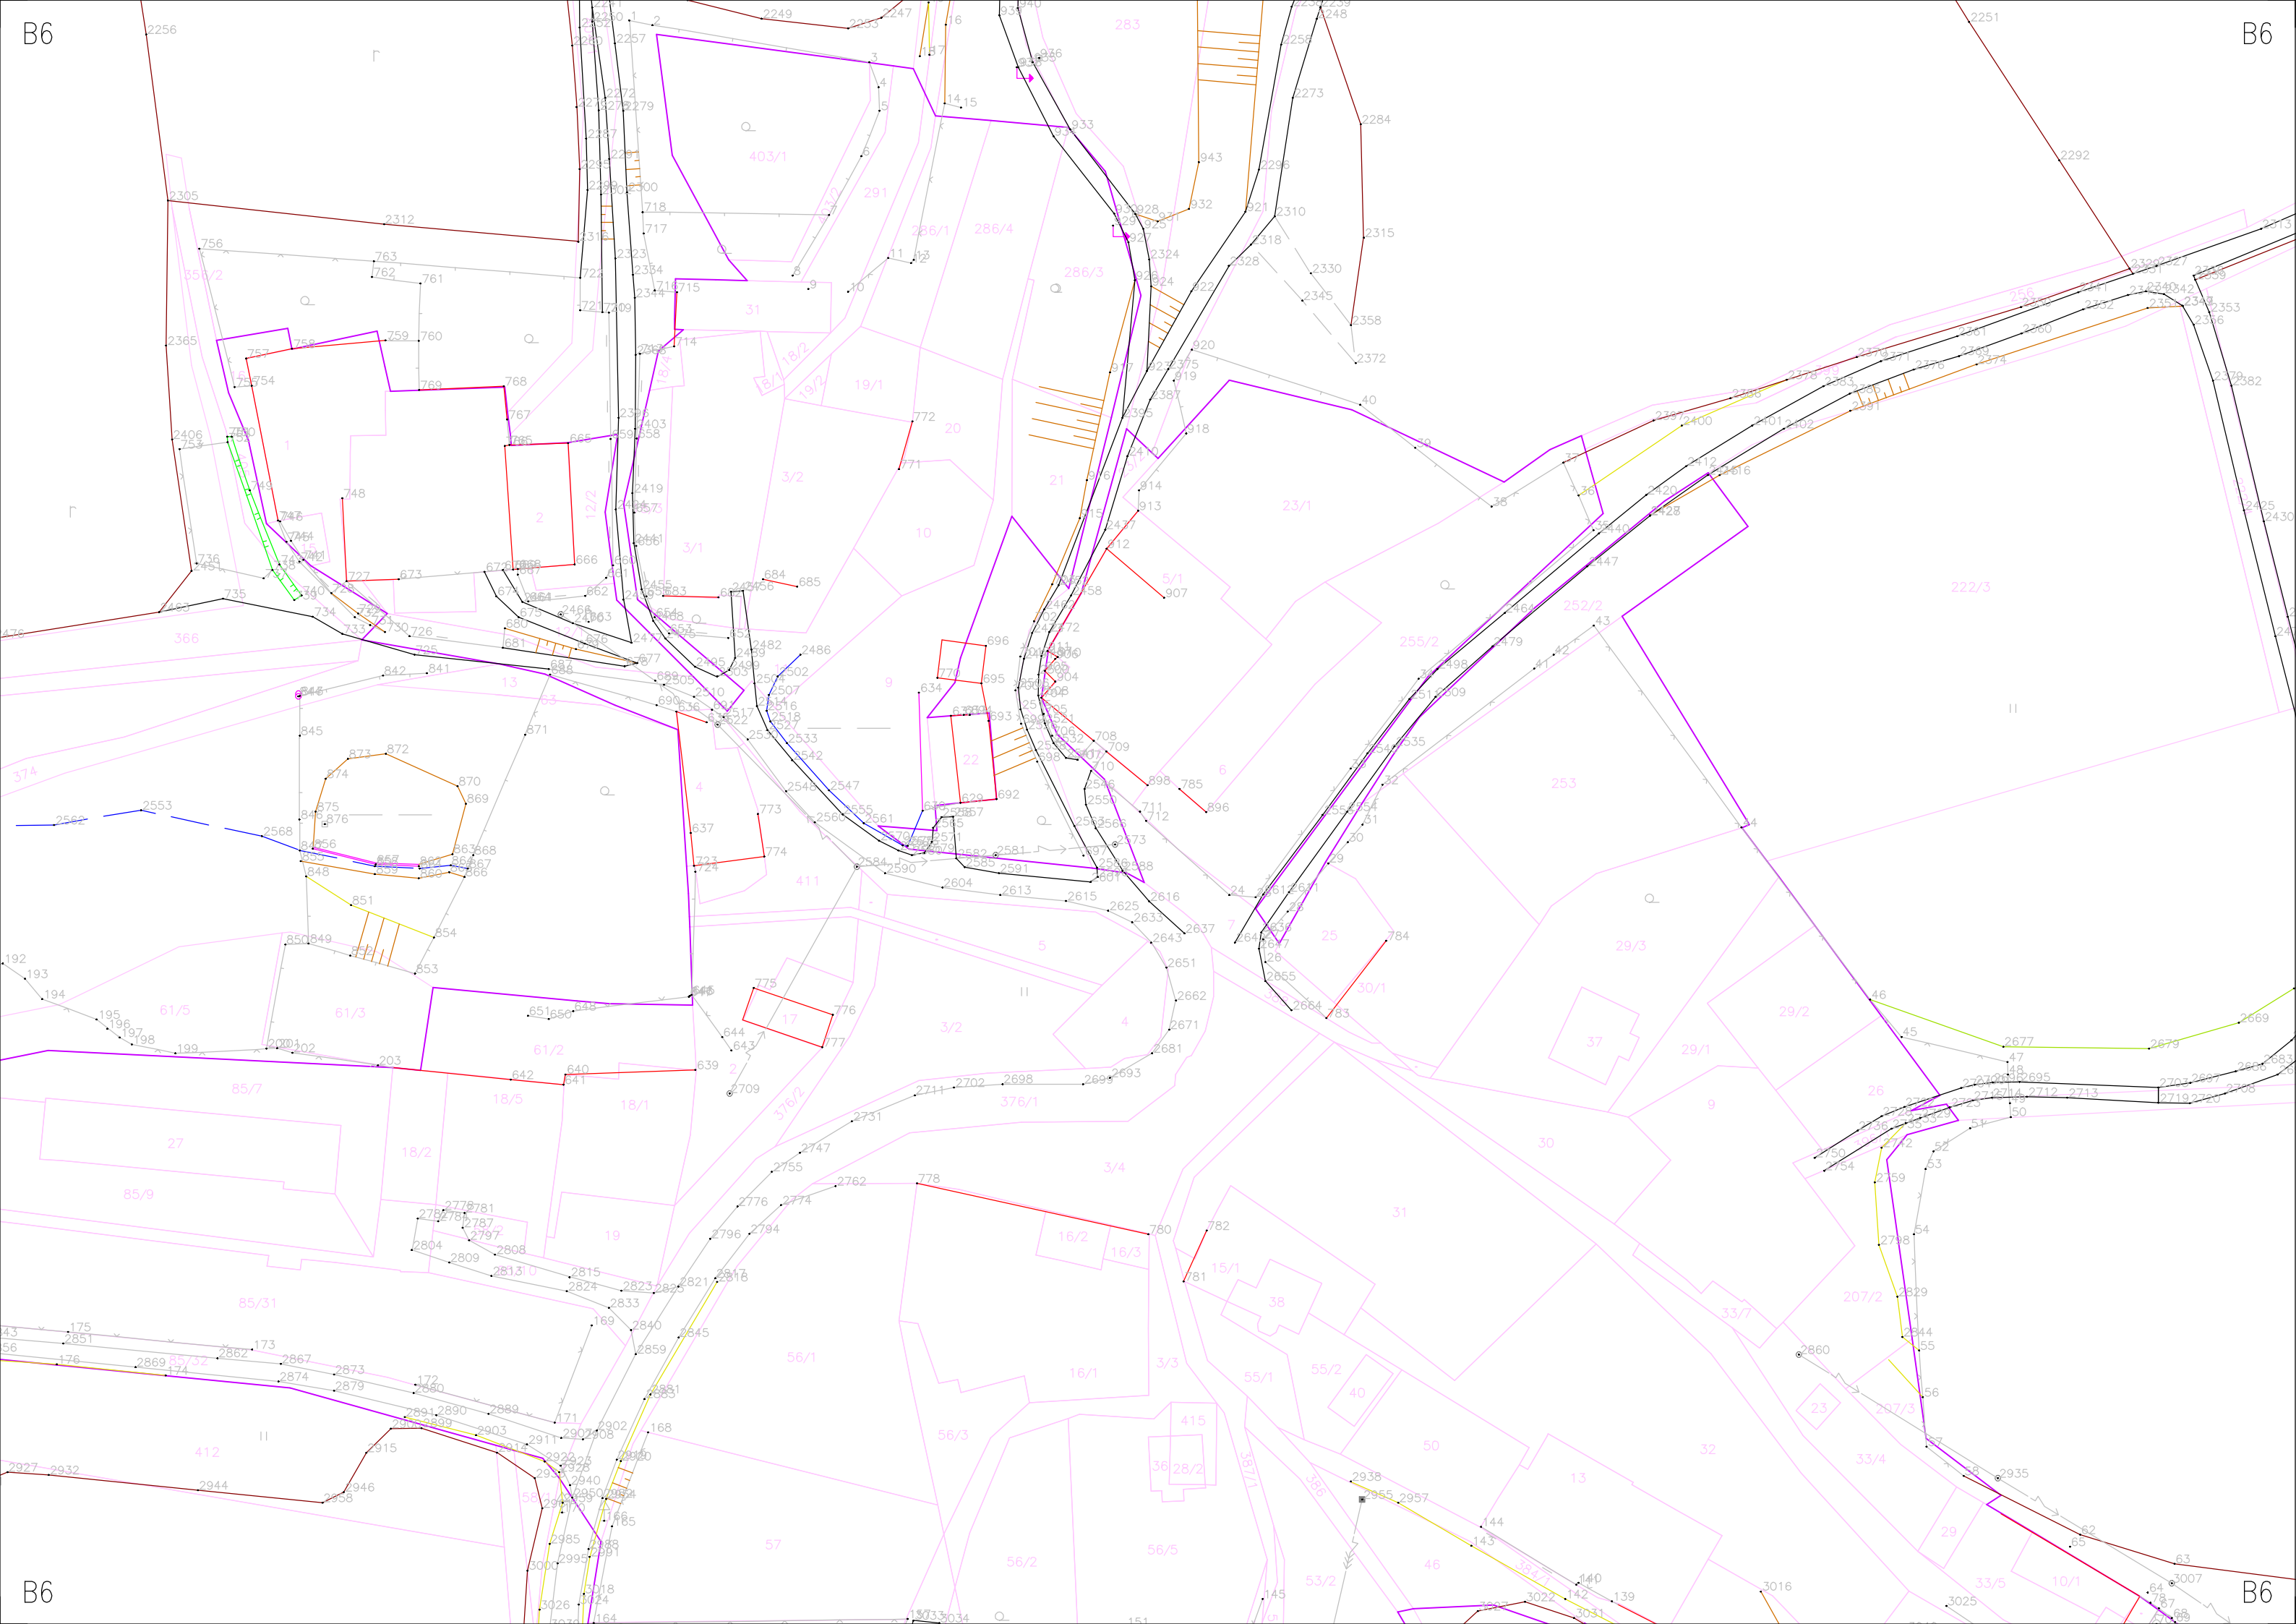

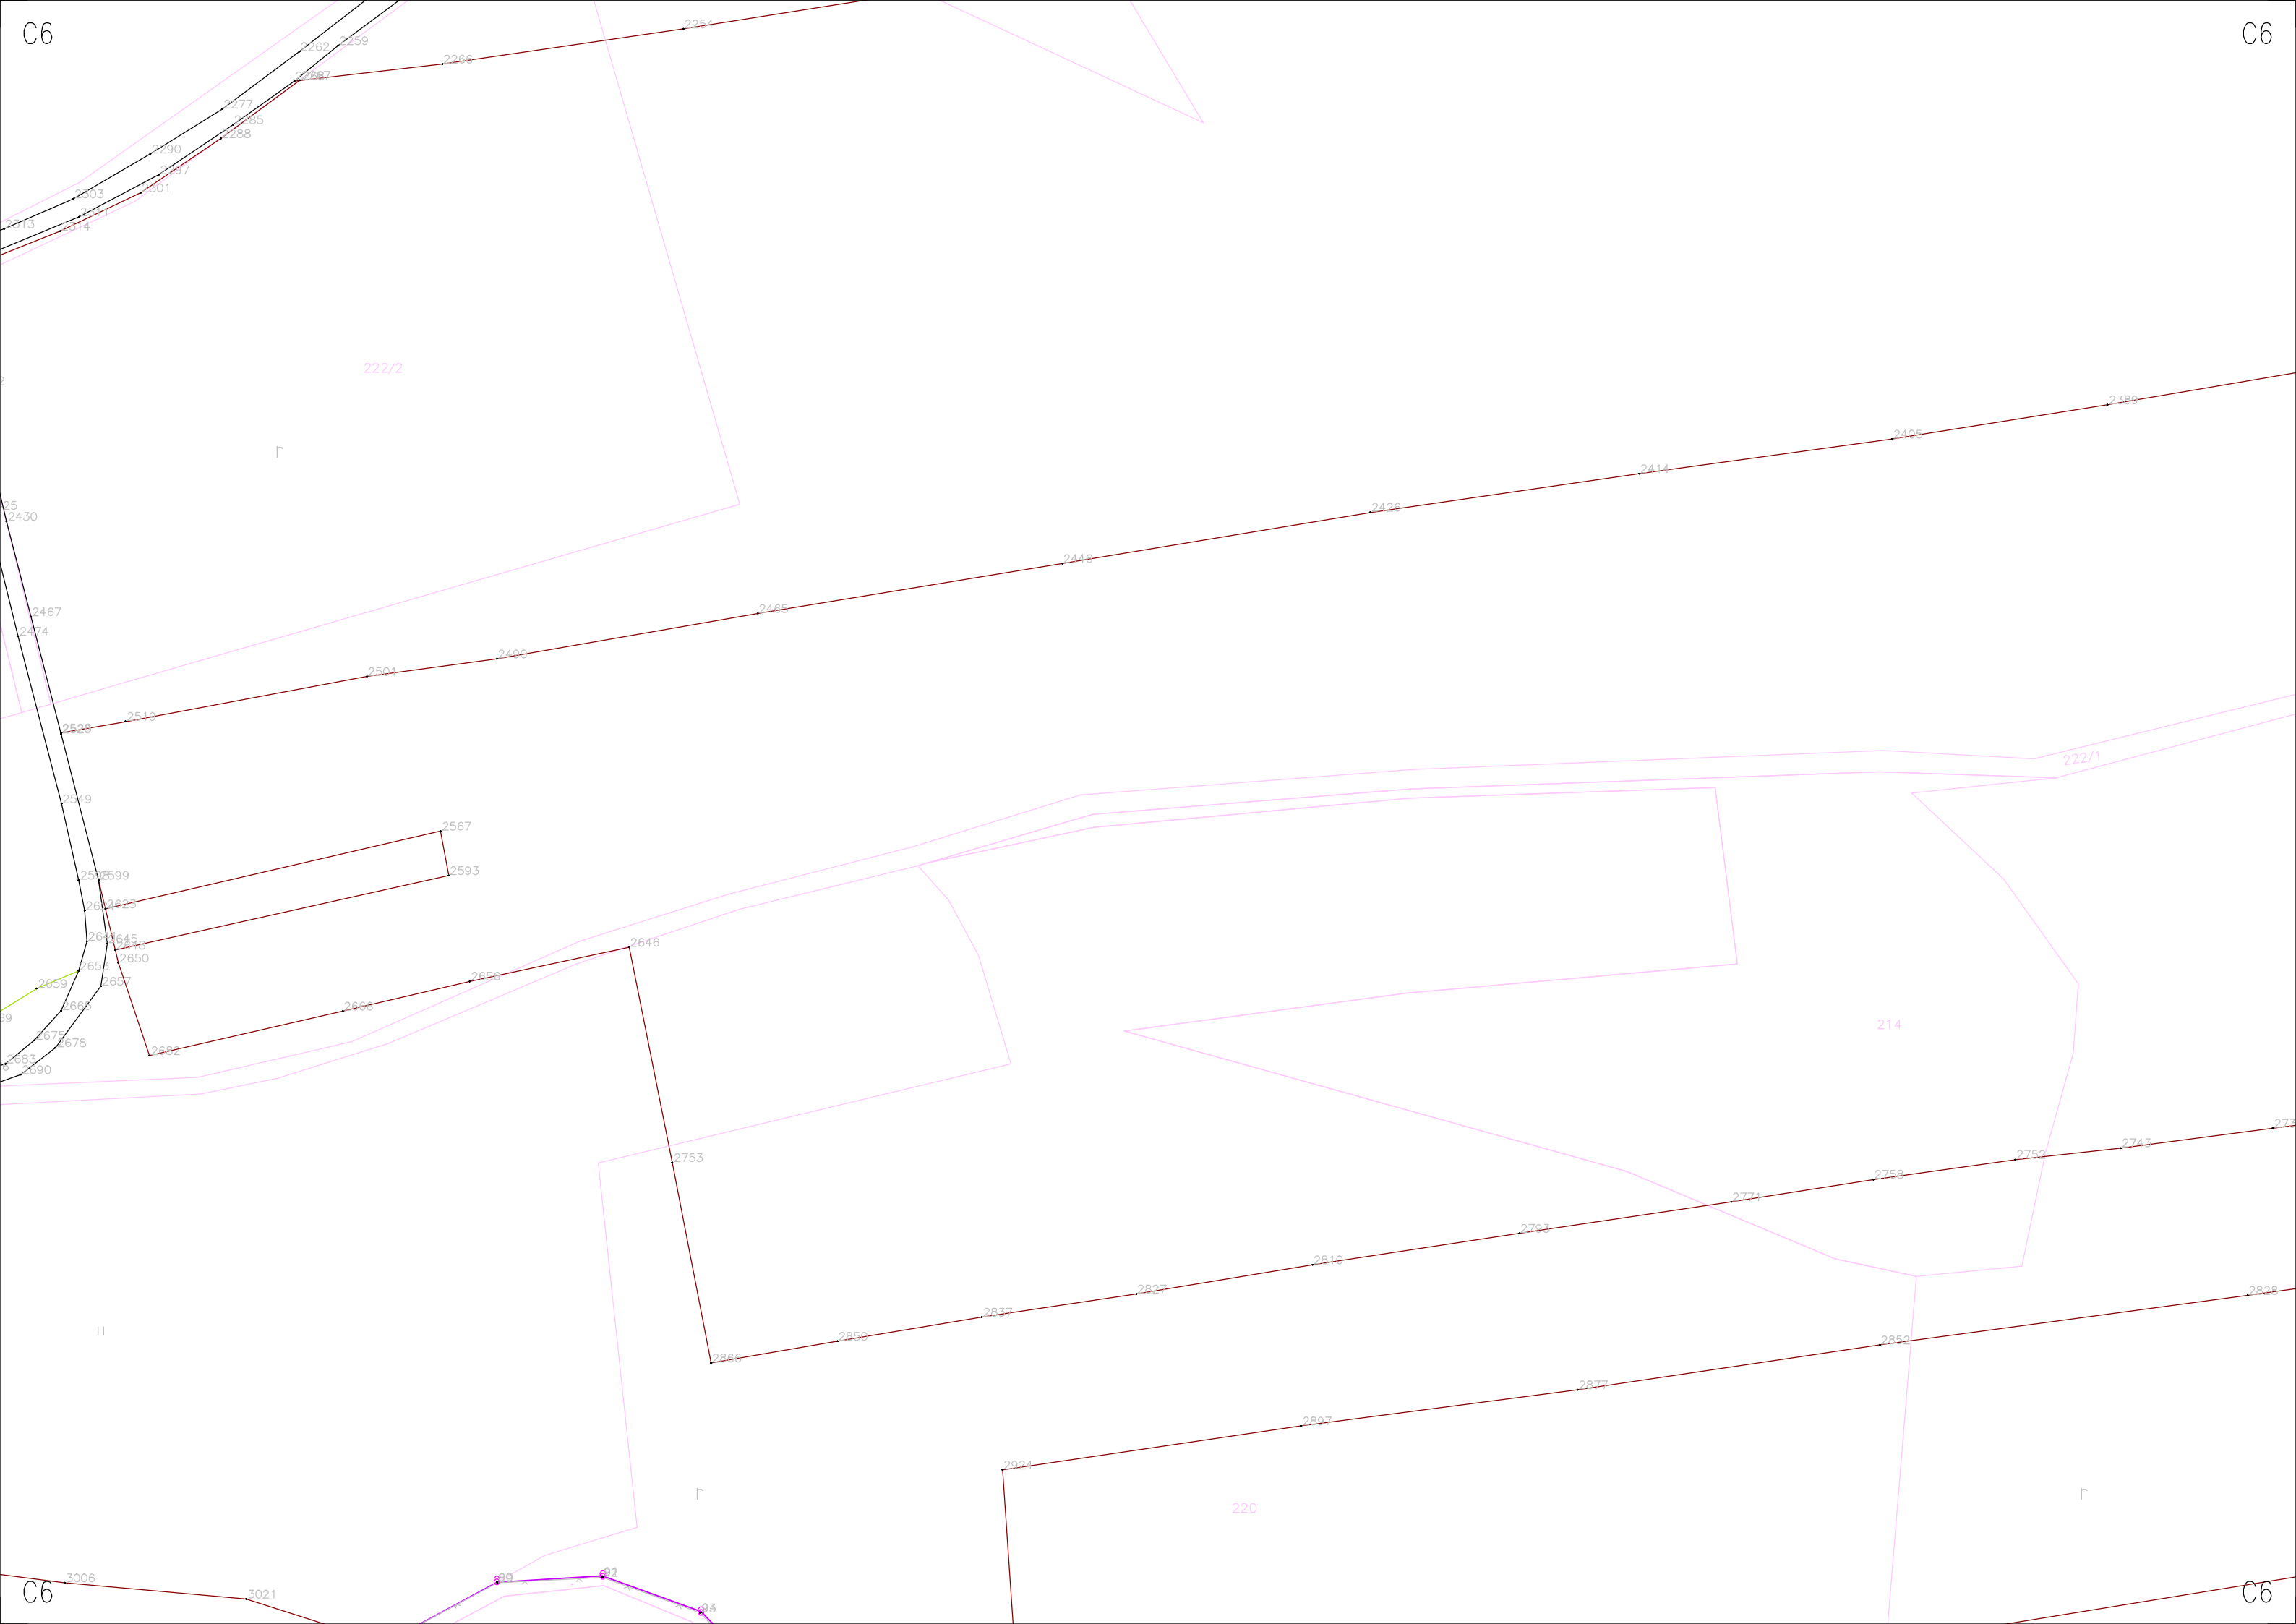

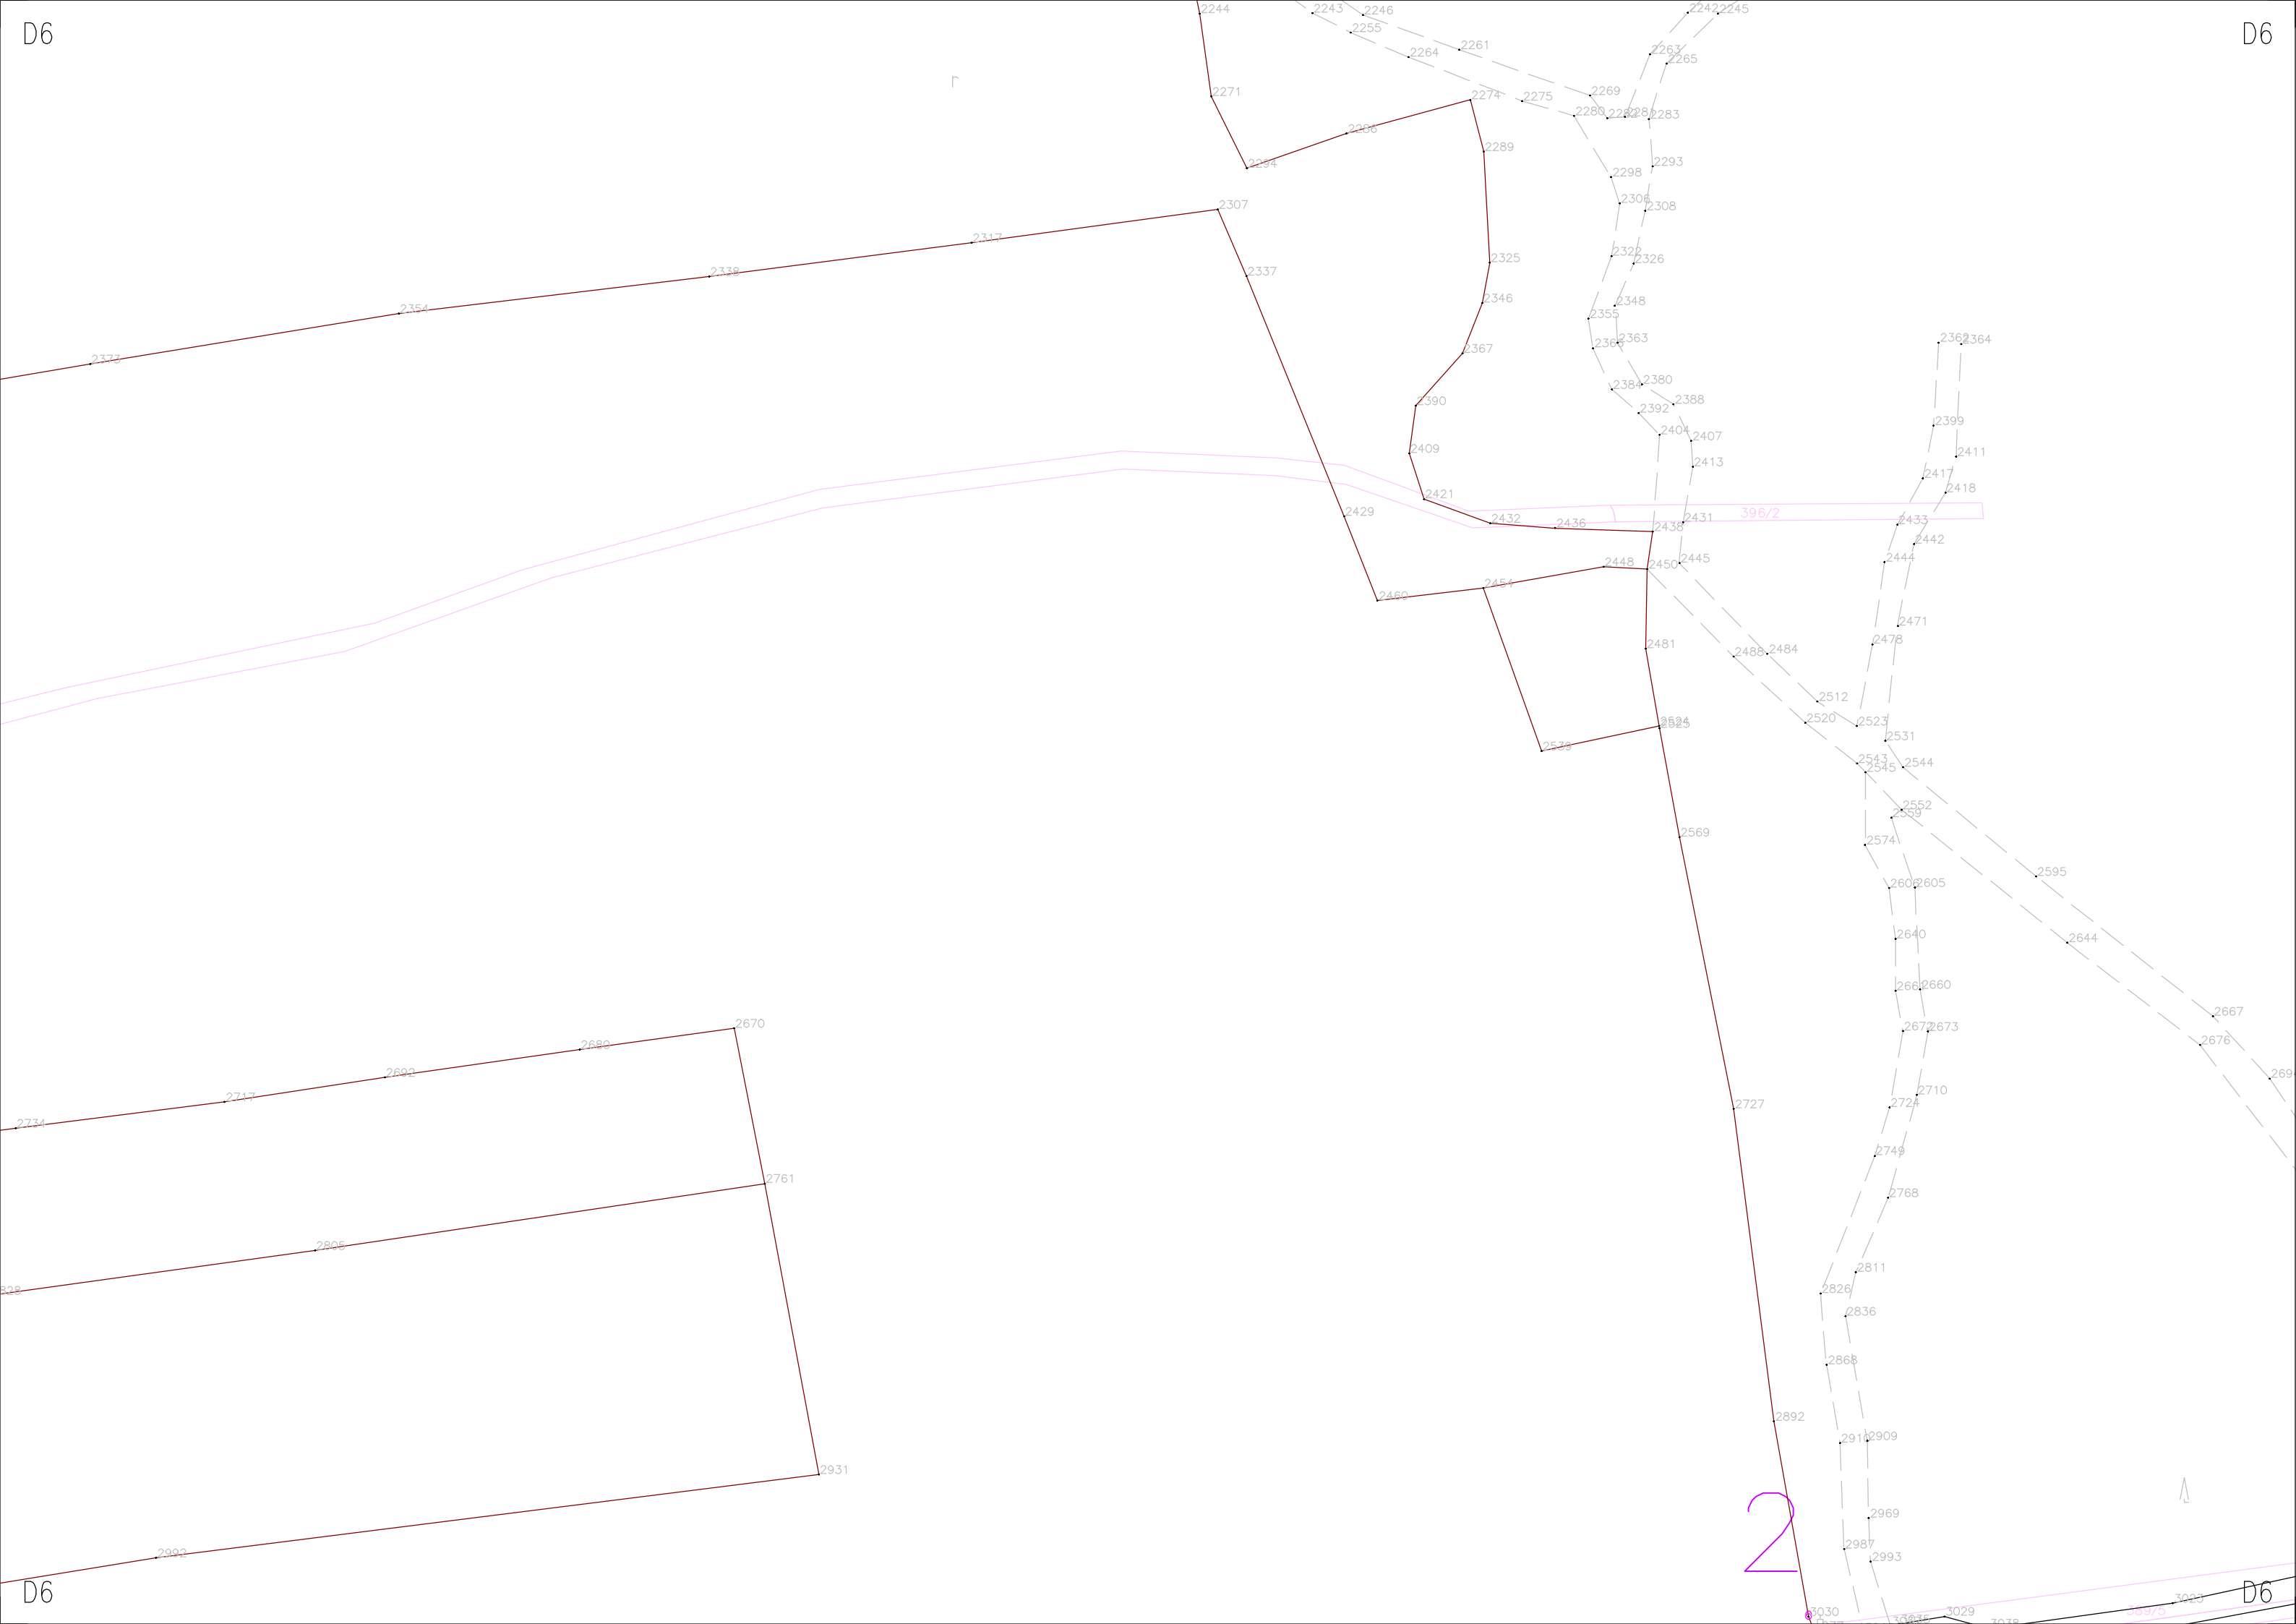

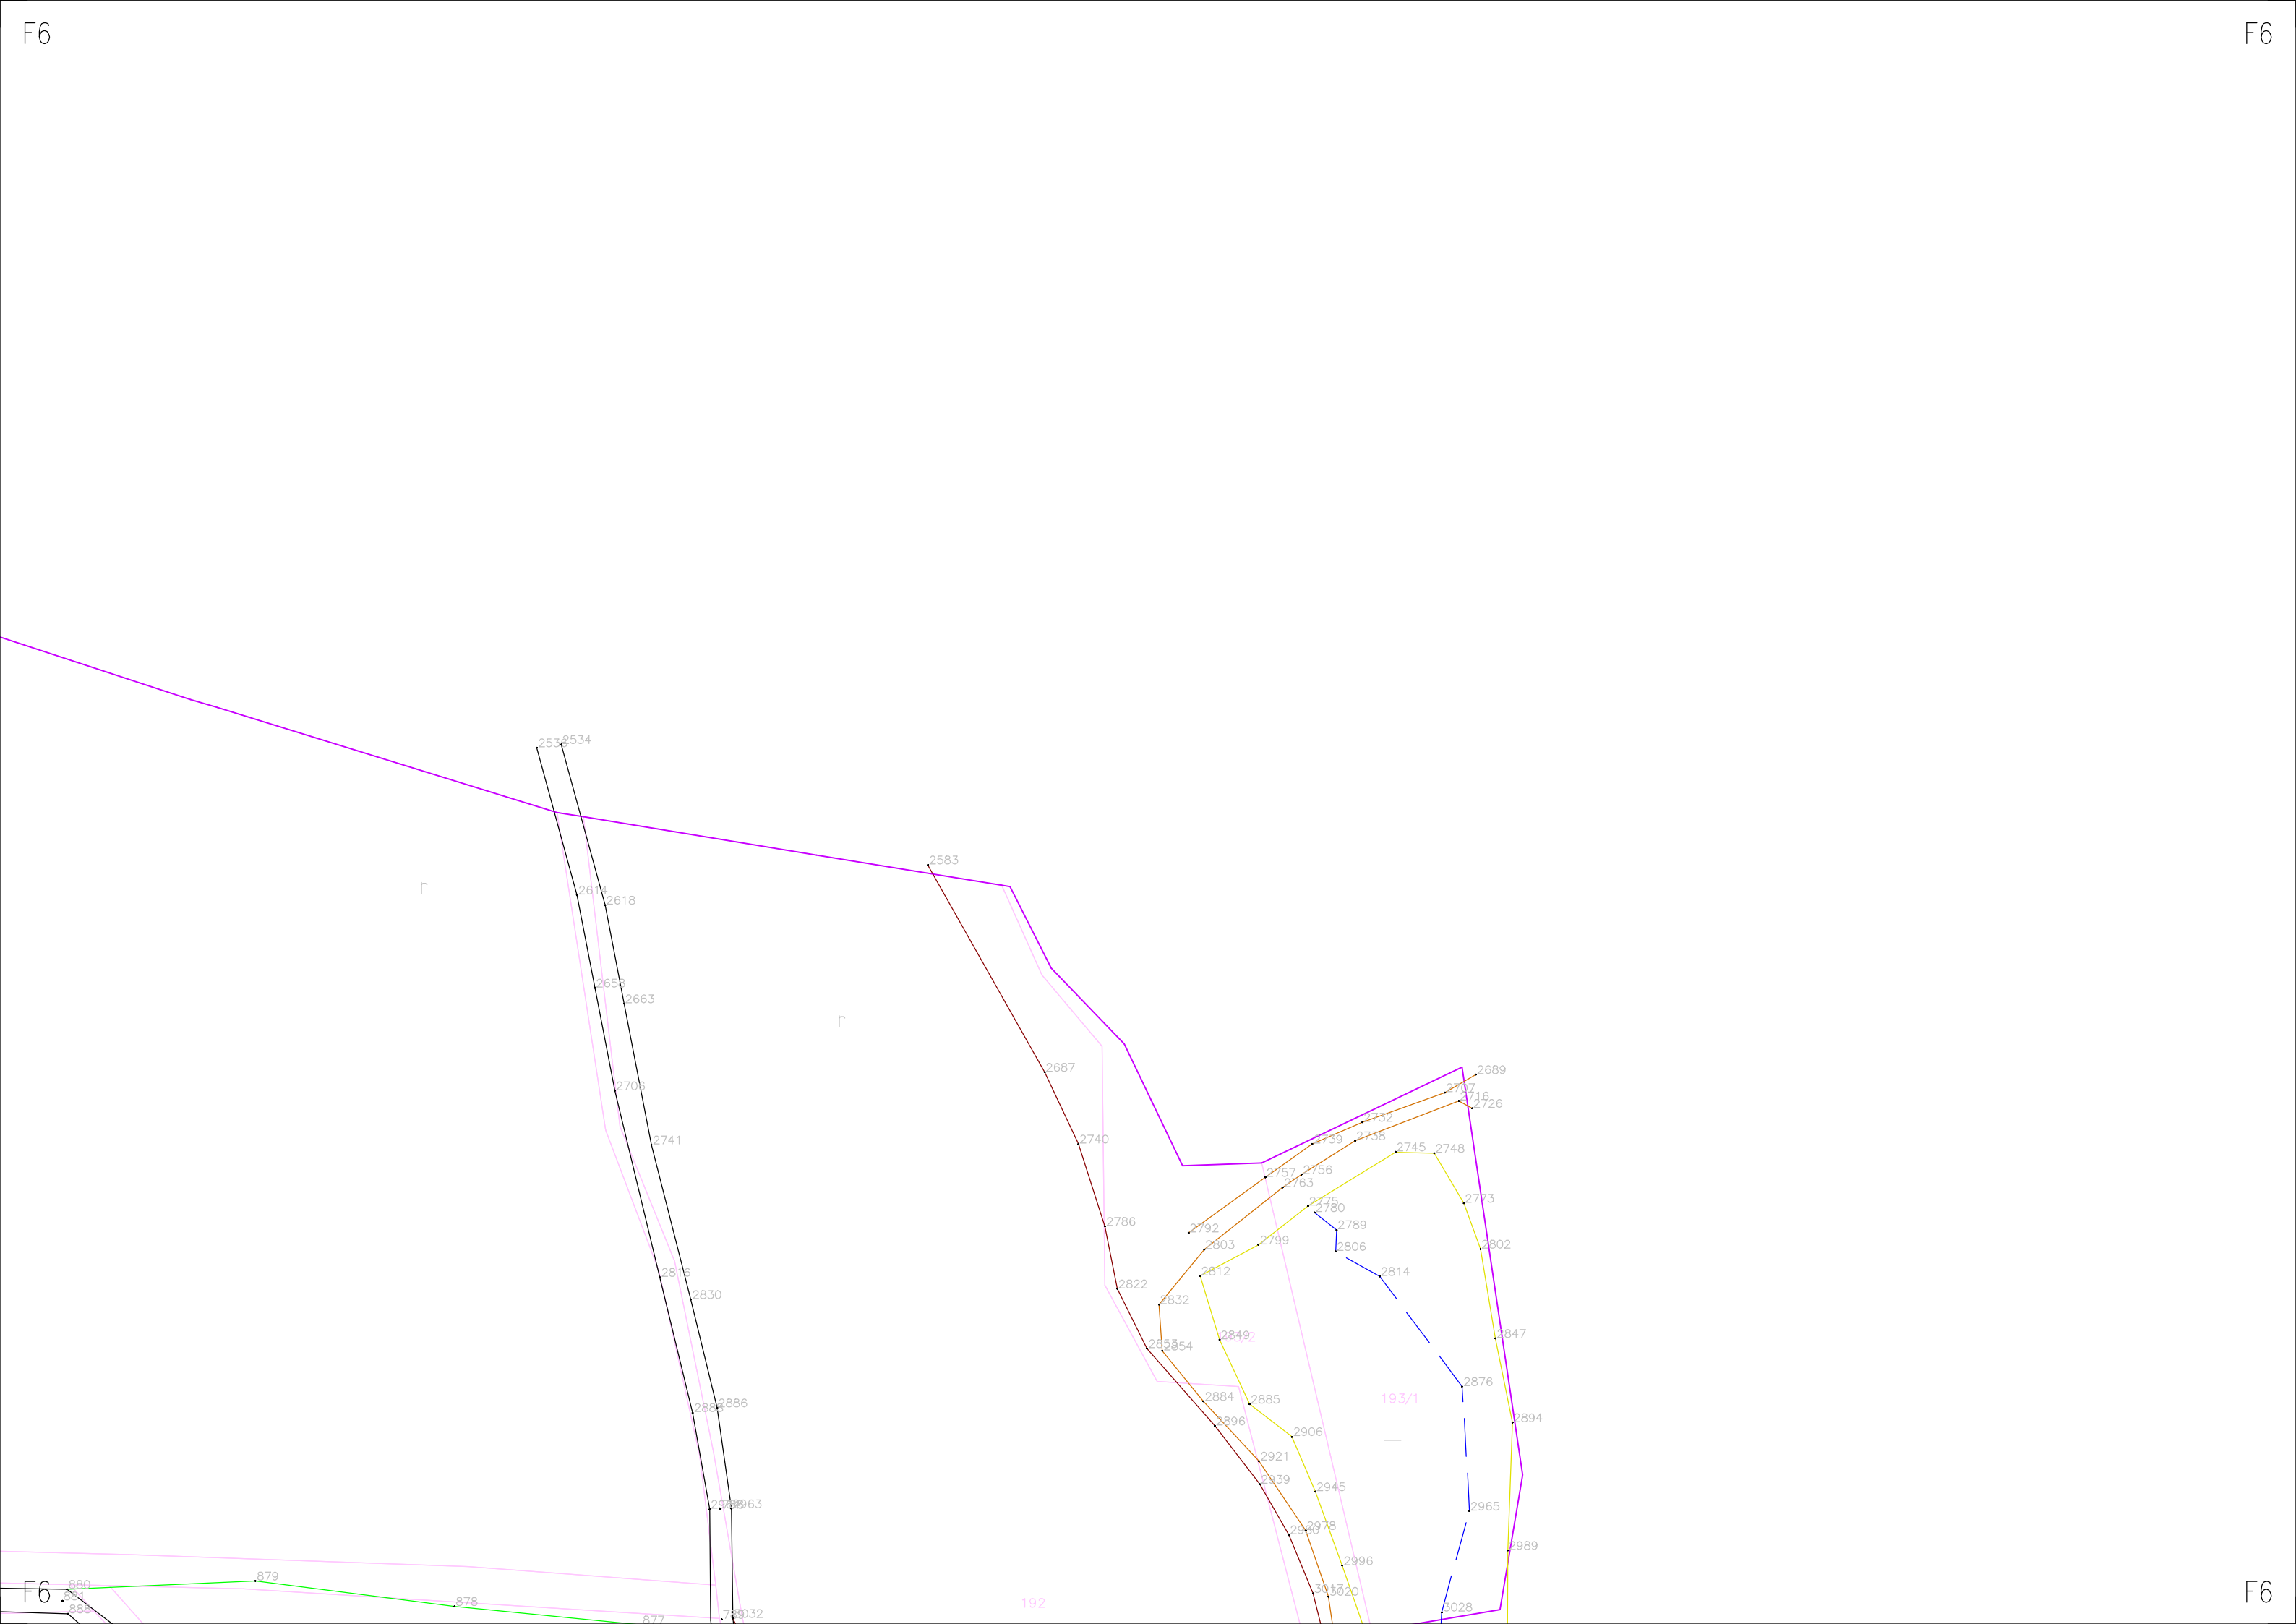

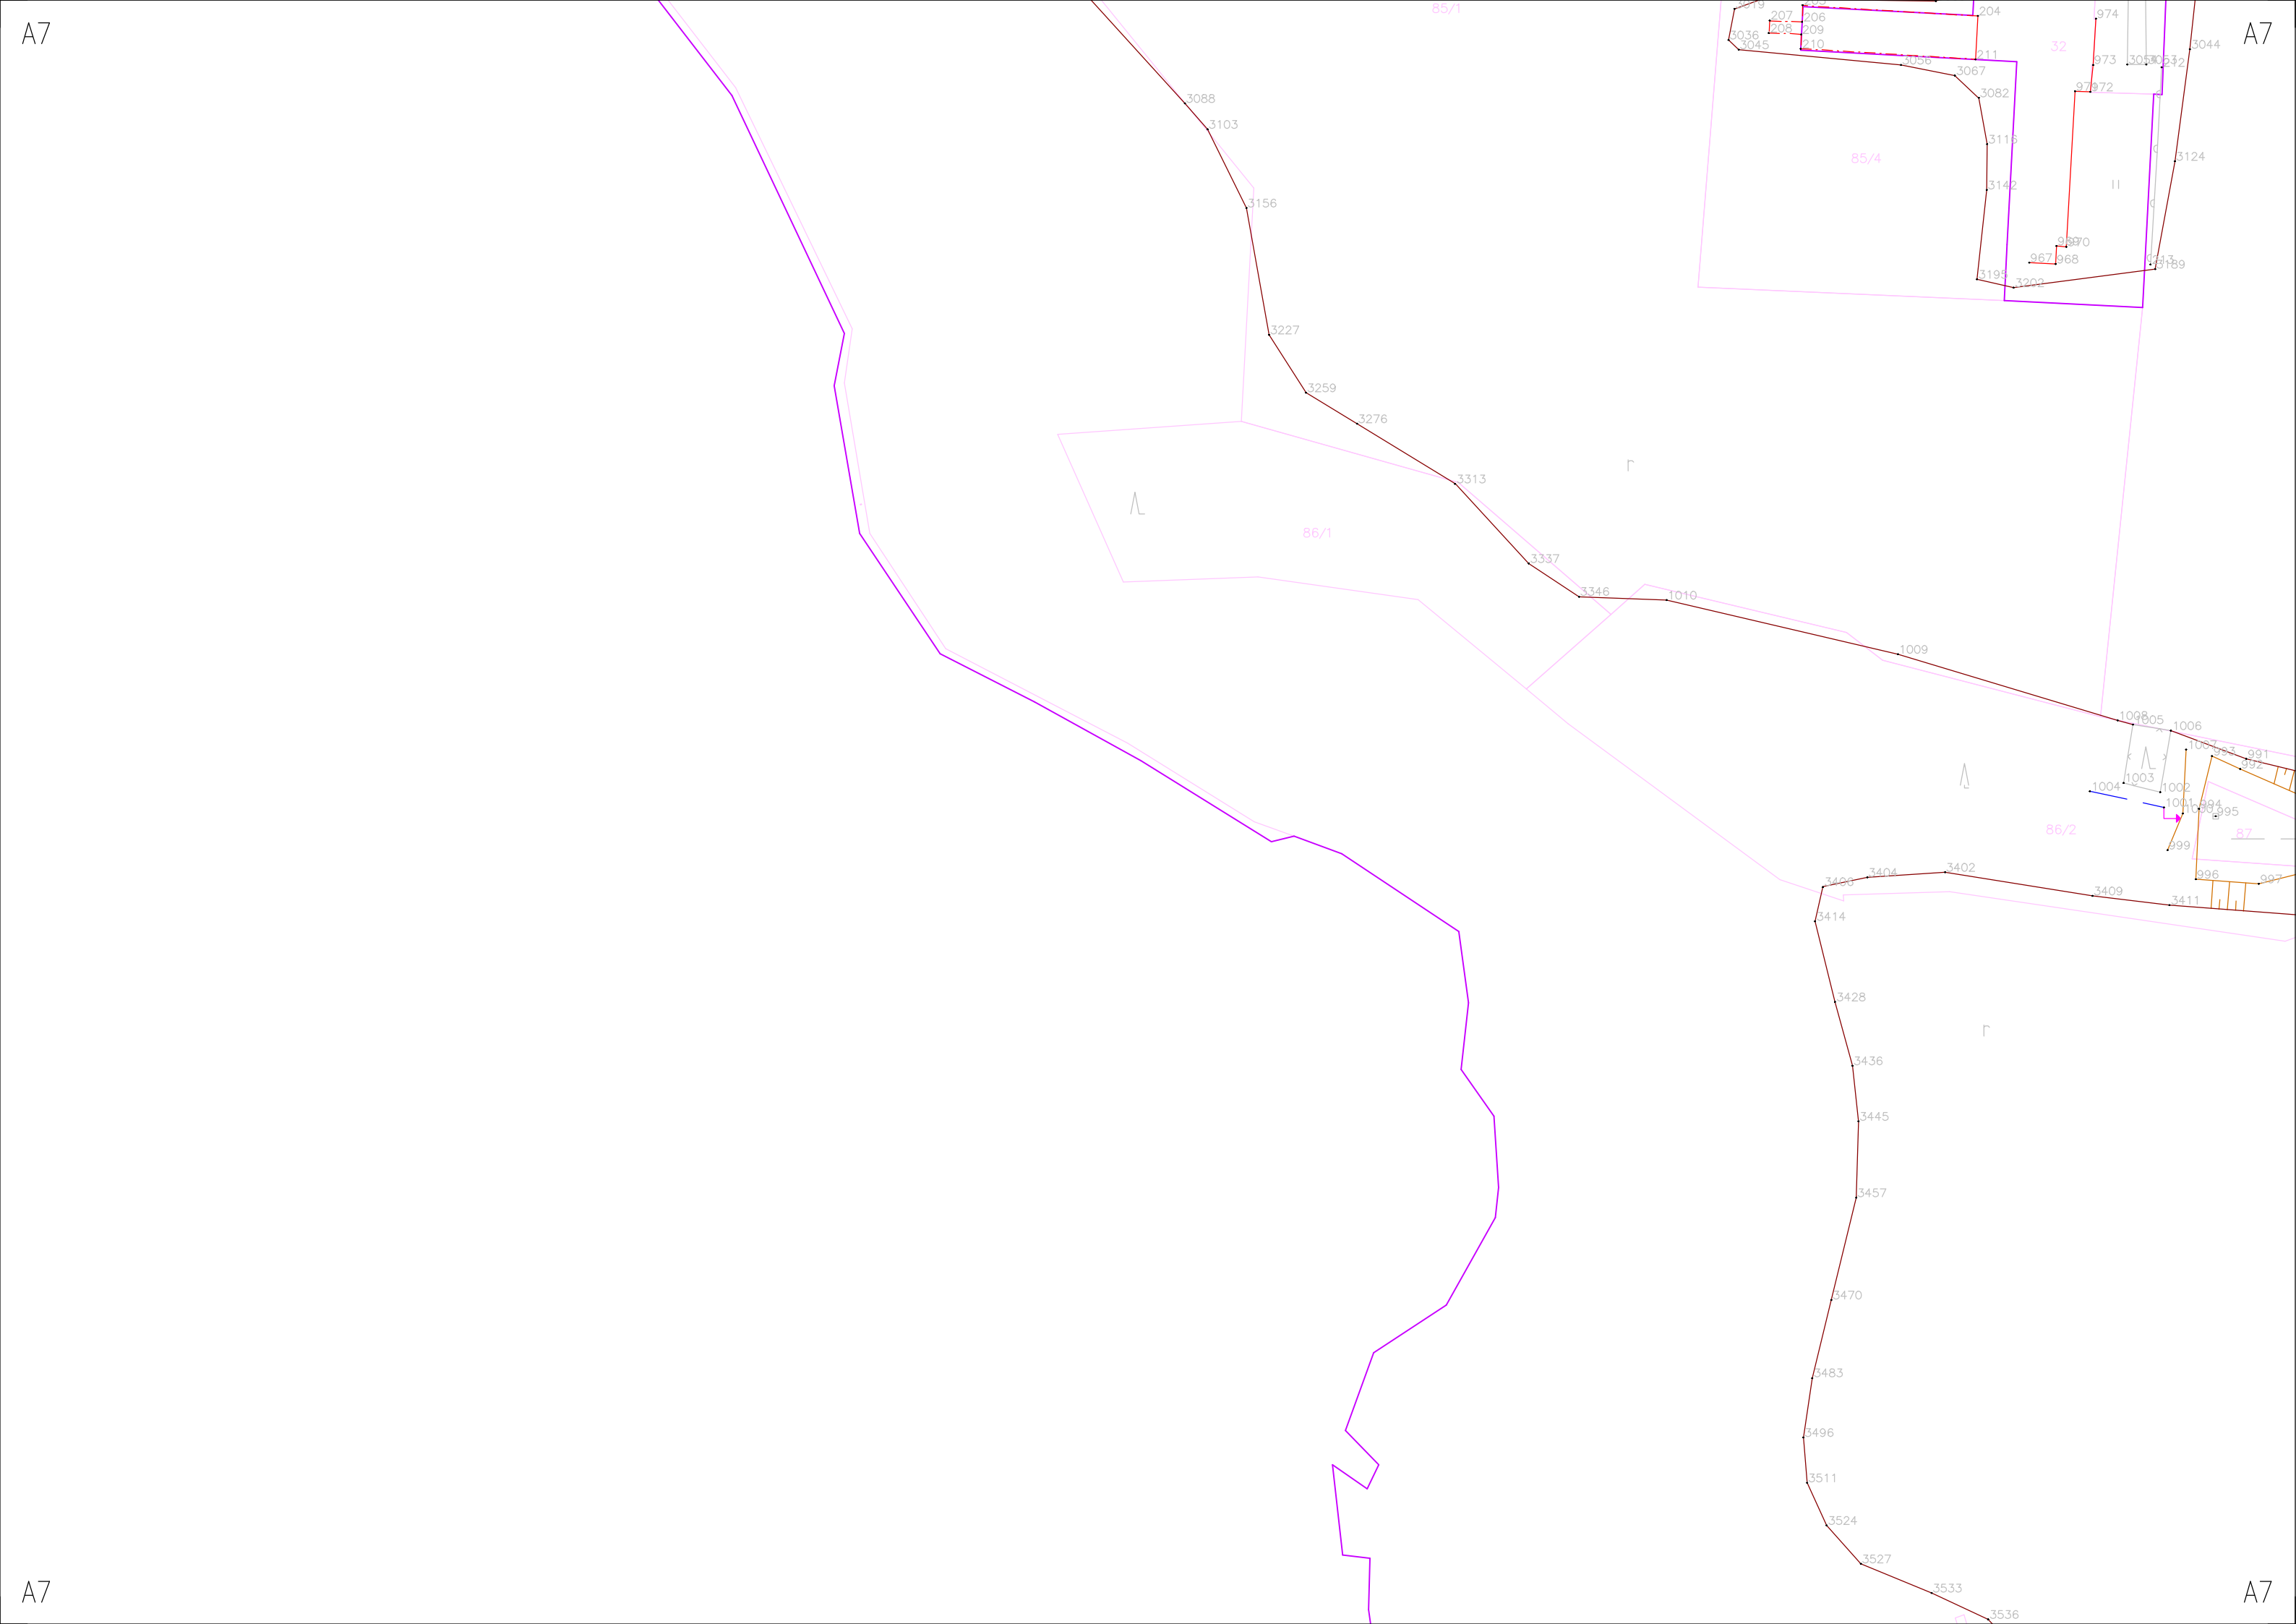

B7

B7



B7

B7




D7


D7

D7

D7



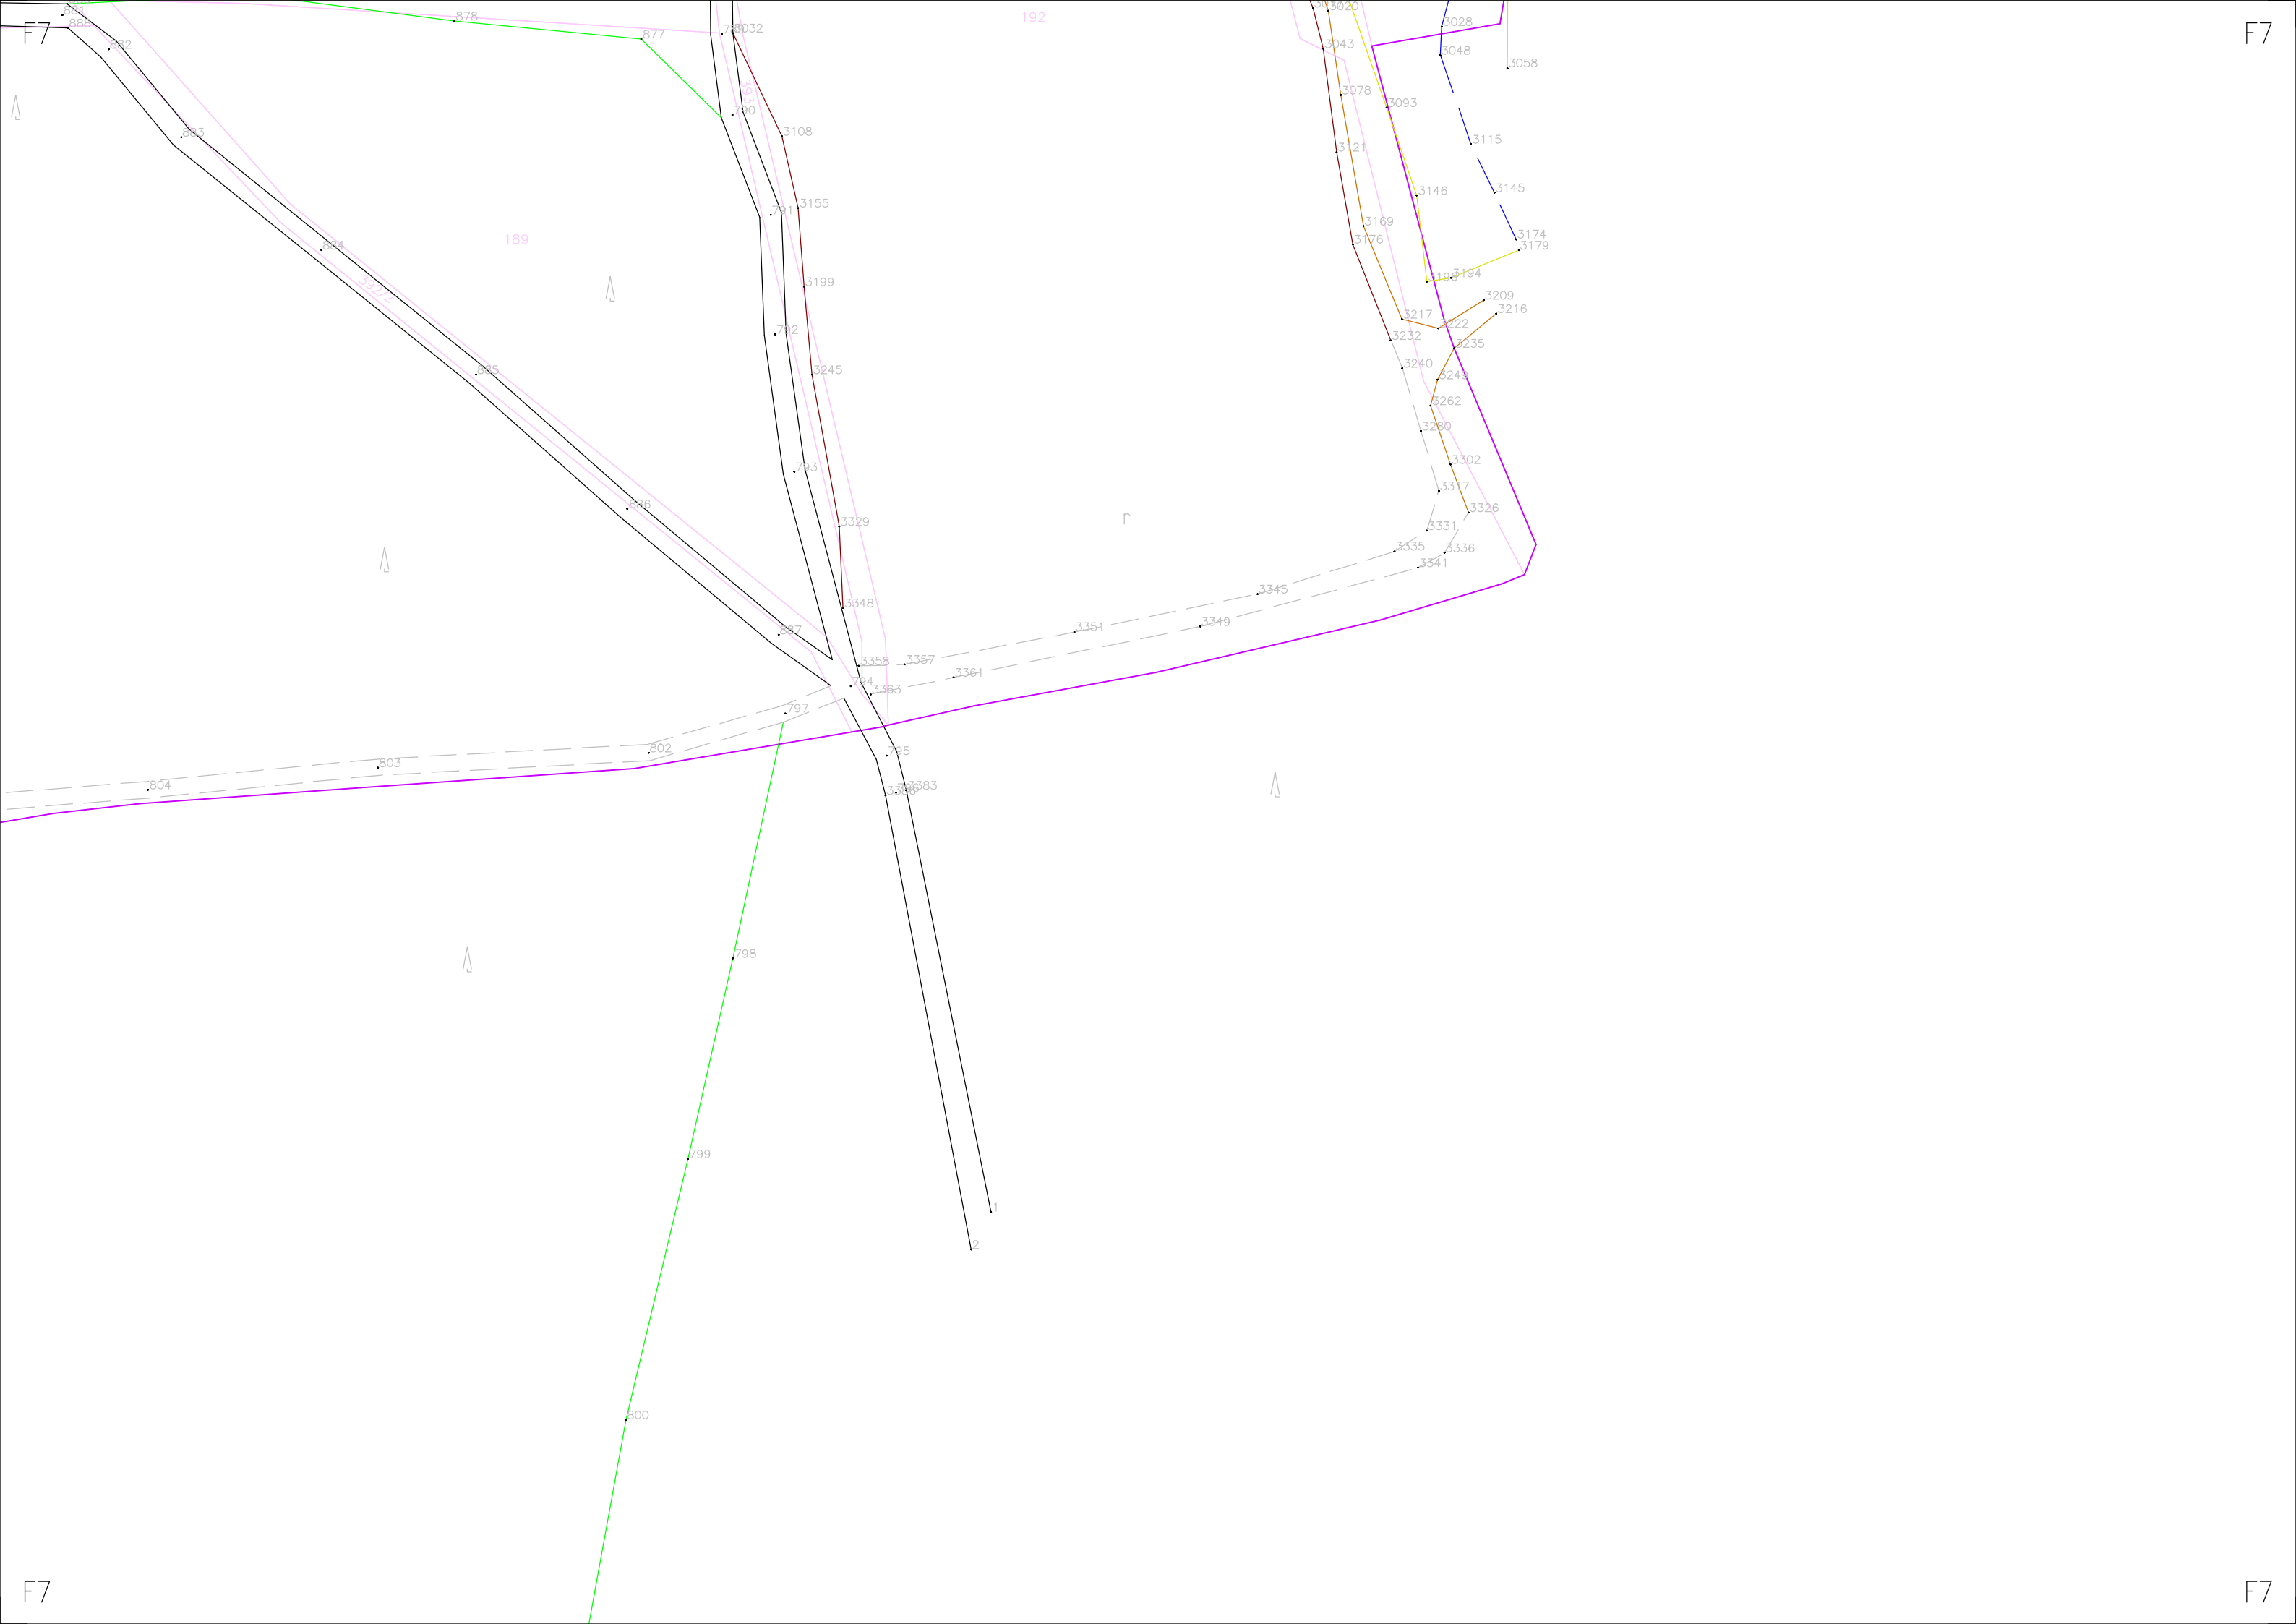

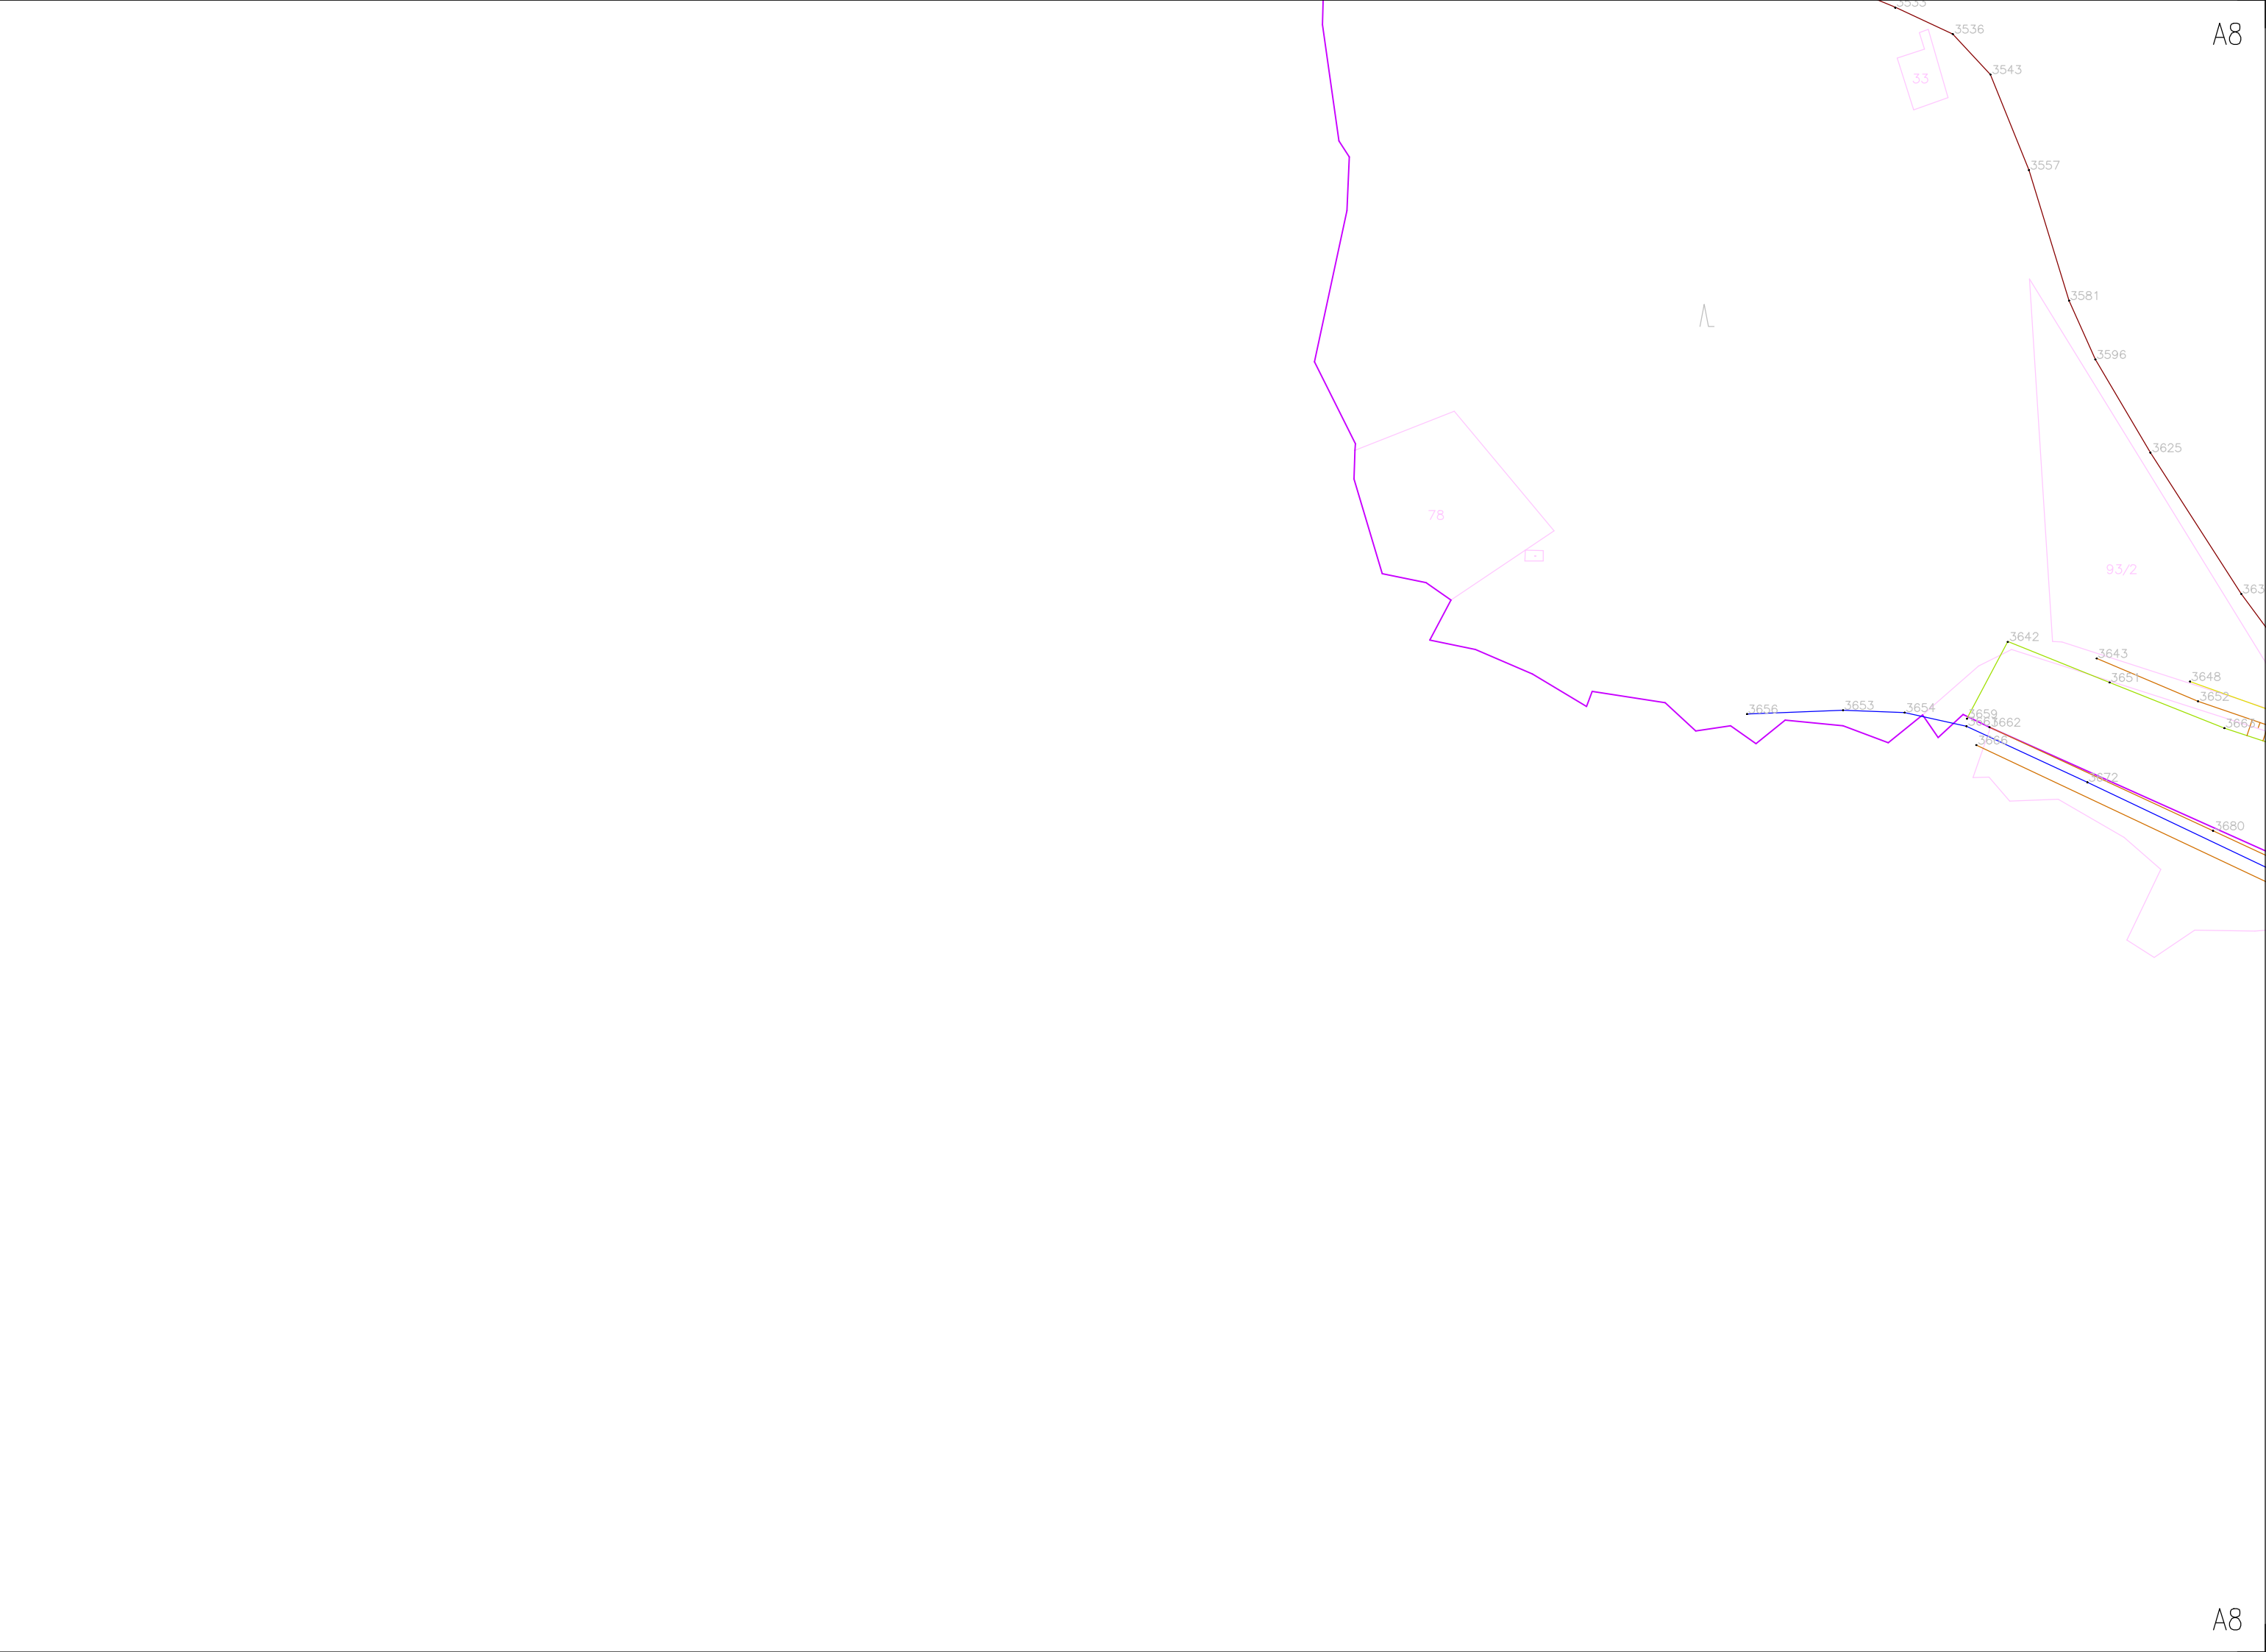





D8

D8

D8

D8




C9

C9

C9

C9

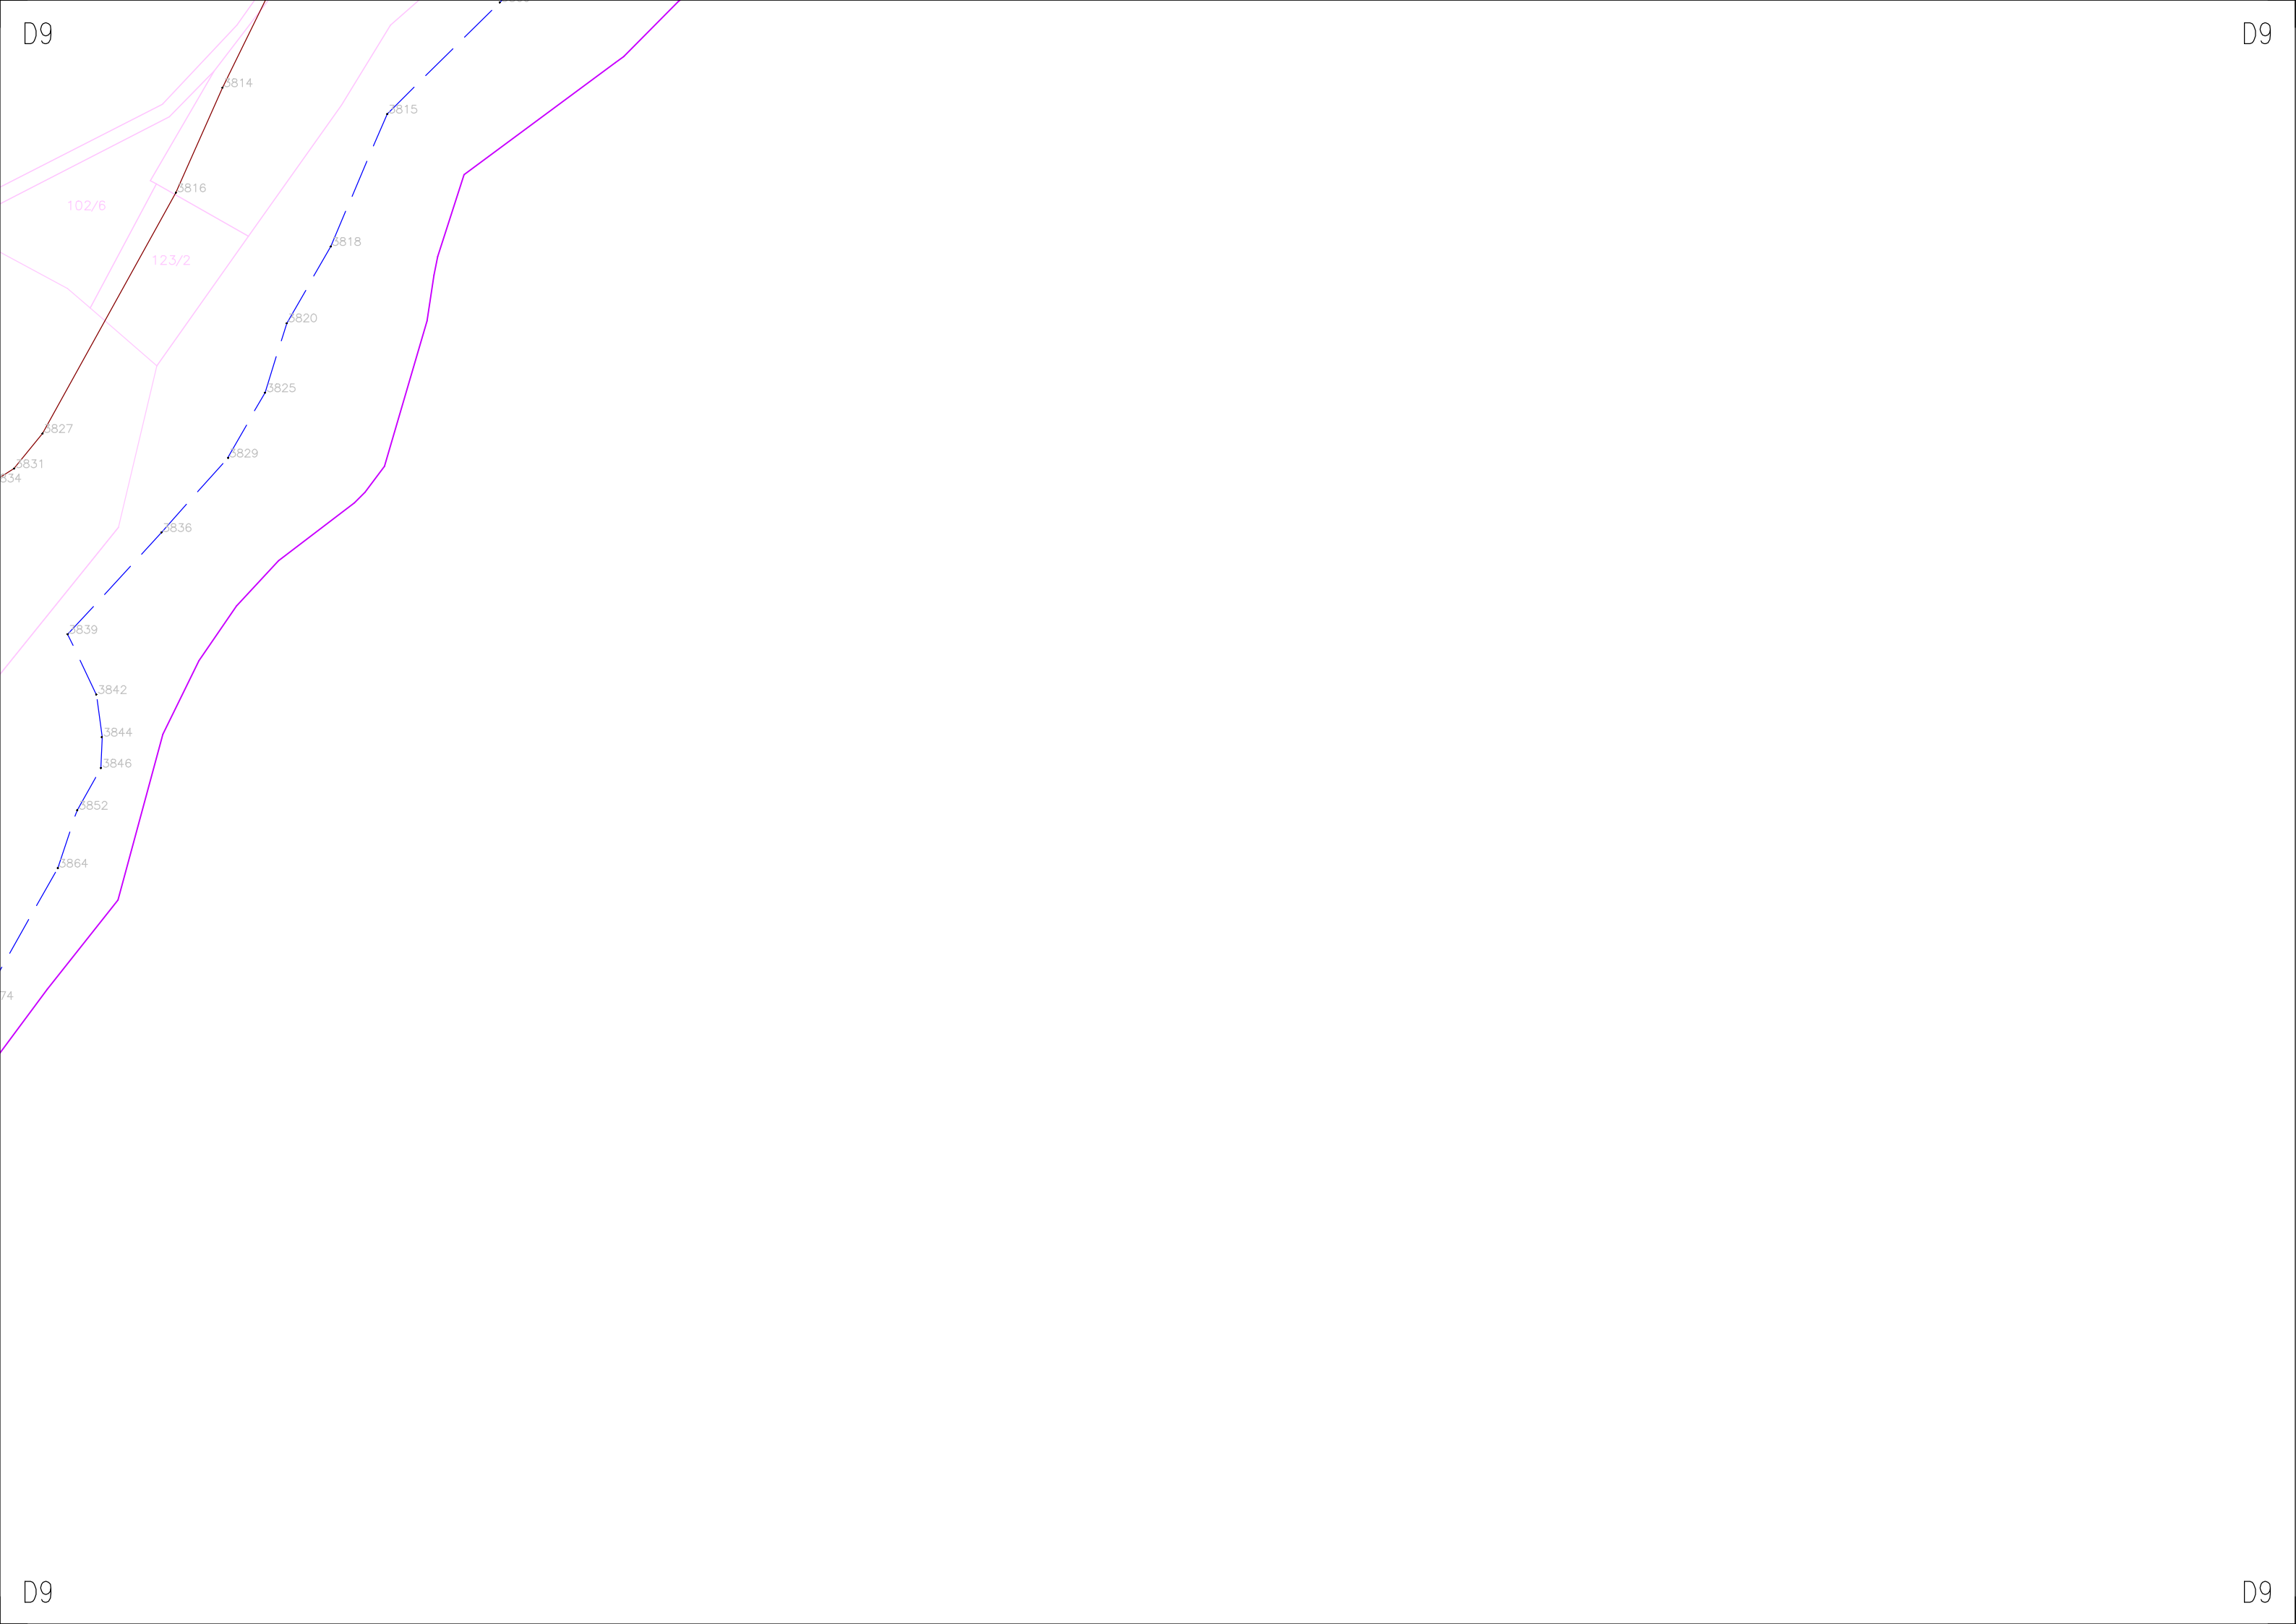

D9

D9

D9

D9