


# PŘEHLED KLADU MAPOVÝCH LISTŮ

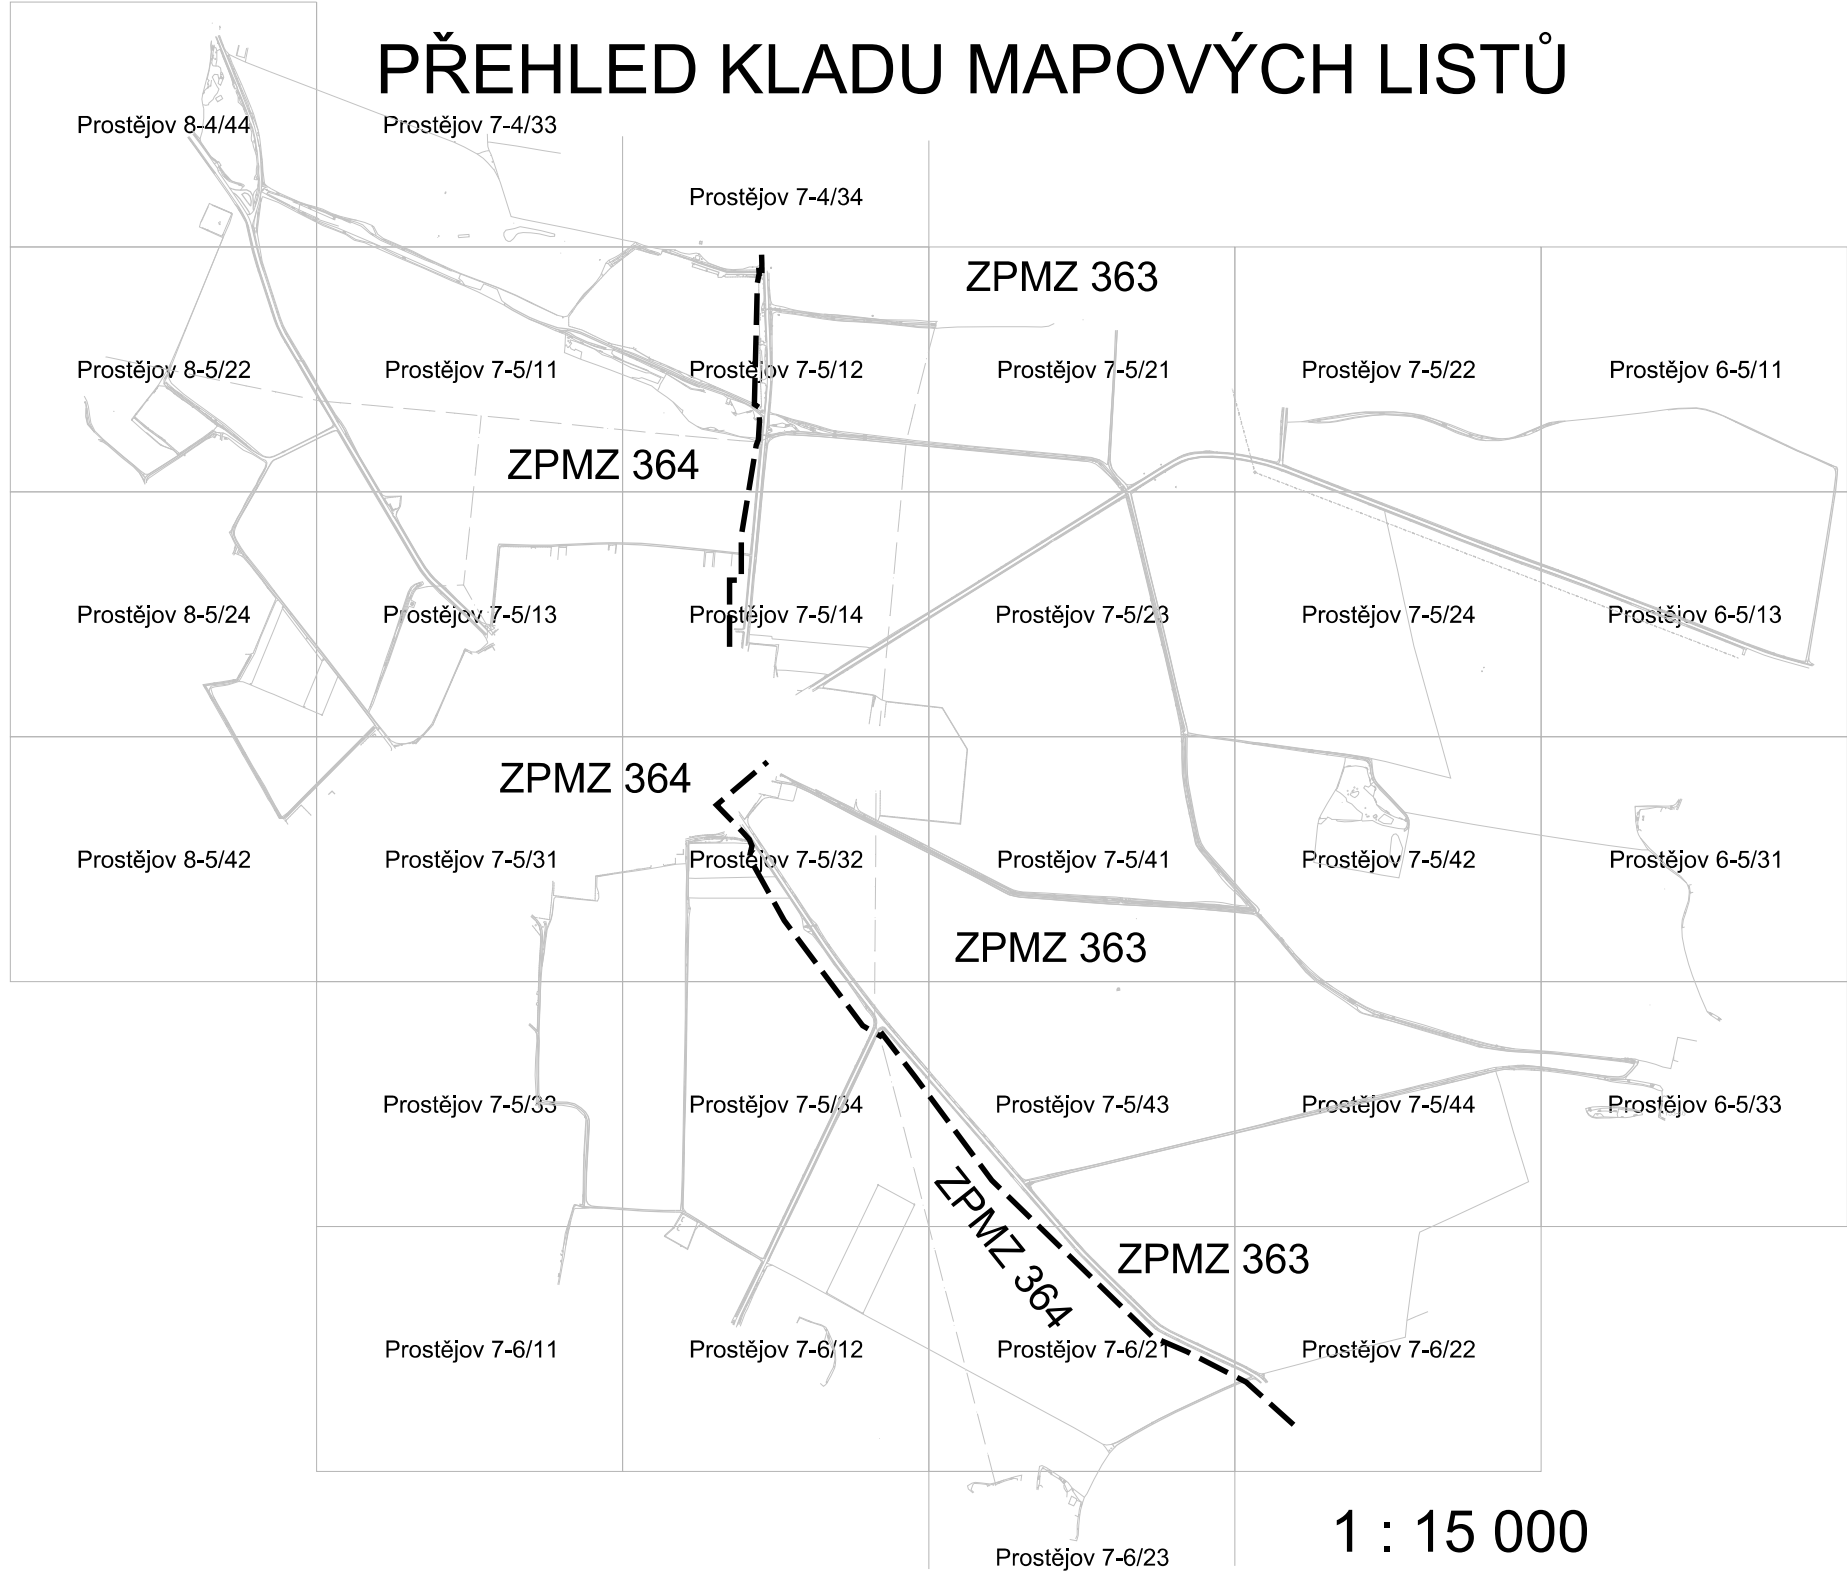

1 : 15 000